



Grundriss 1. Obergeschoss

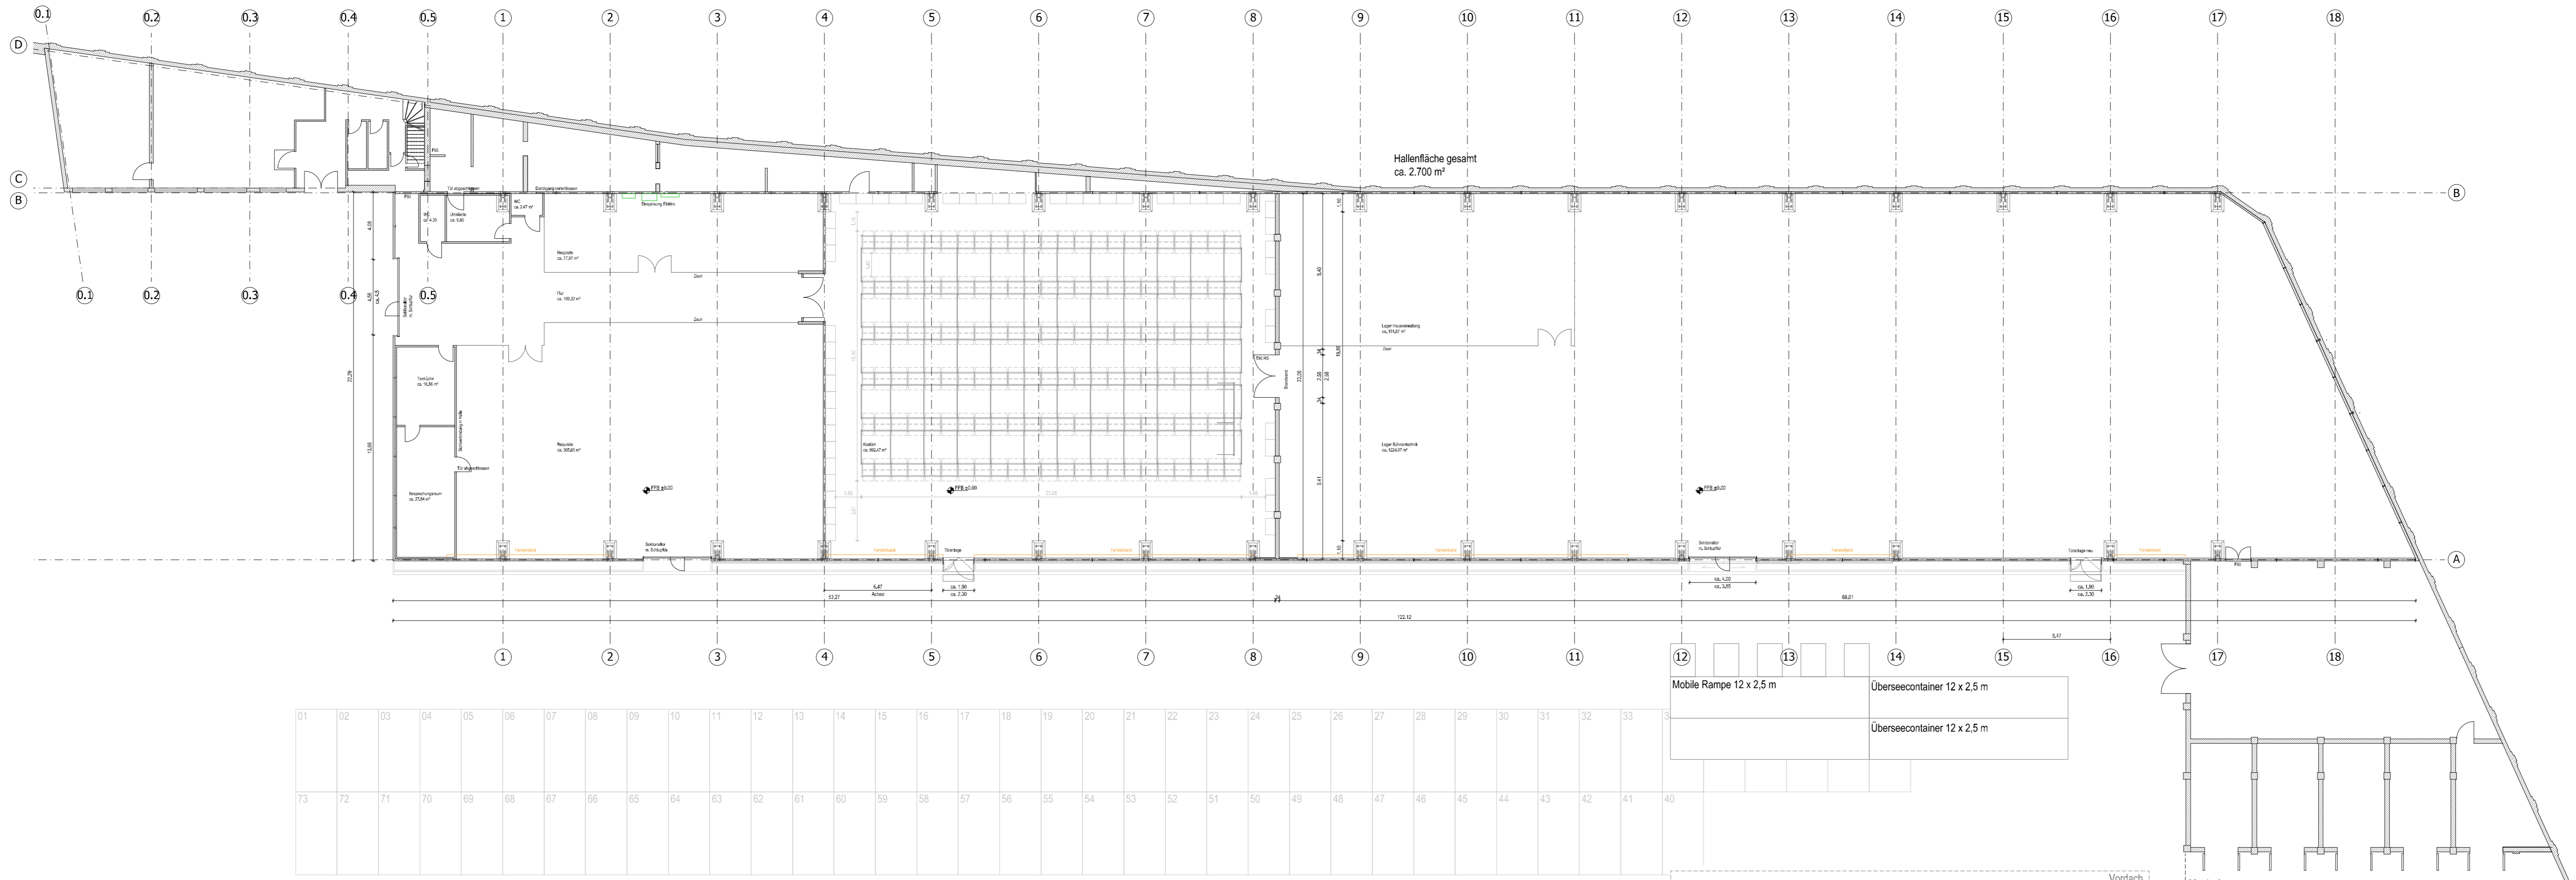

Grundriss Erdgeschoss

Übersichtsplan

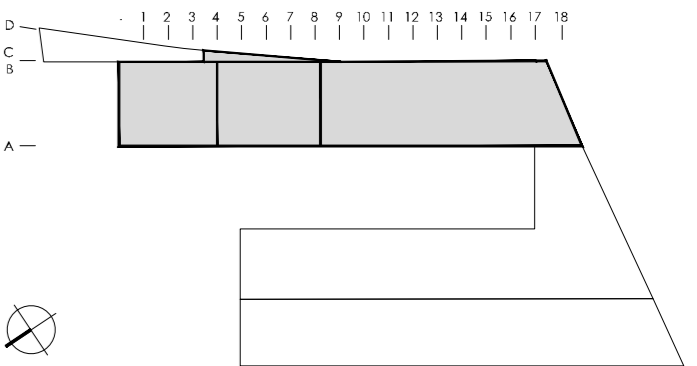

Änderung

Initialien	DH
Erstveröffentlichung	26.01.2018

Bestandsplan

Bauherr	BEBAU Schanzenstrasse LLC 500 Delaware Avenue, 11th Floor Wilmington DE 19801, Delaware, USA
Vertreten durch:	BEOS AG, Kurfürstendamm 188, 10707 Berlin
Architekten	<b>BÖSL + ECK</b> Architekten Partnerschaft mbB Marsiliusstraße 20 50937 Köln T 0221 94105 - 0 F 0221 94105 - 10 admin@boes-eck.de
Projekt	677_03_03 - Carlswerk ALUHALLE Geb. 296

Plannummer	677_03_03_GR_200
Planinhalt	ALUHALLE Grundriss Bestand

CAD-Datei	677_03_03_G_B
Maßstab	M 1:200
Format	920 x 420
Datum	---
Geprüft/Datum	---