


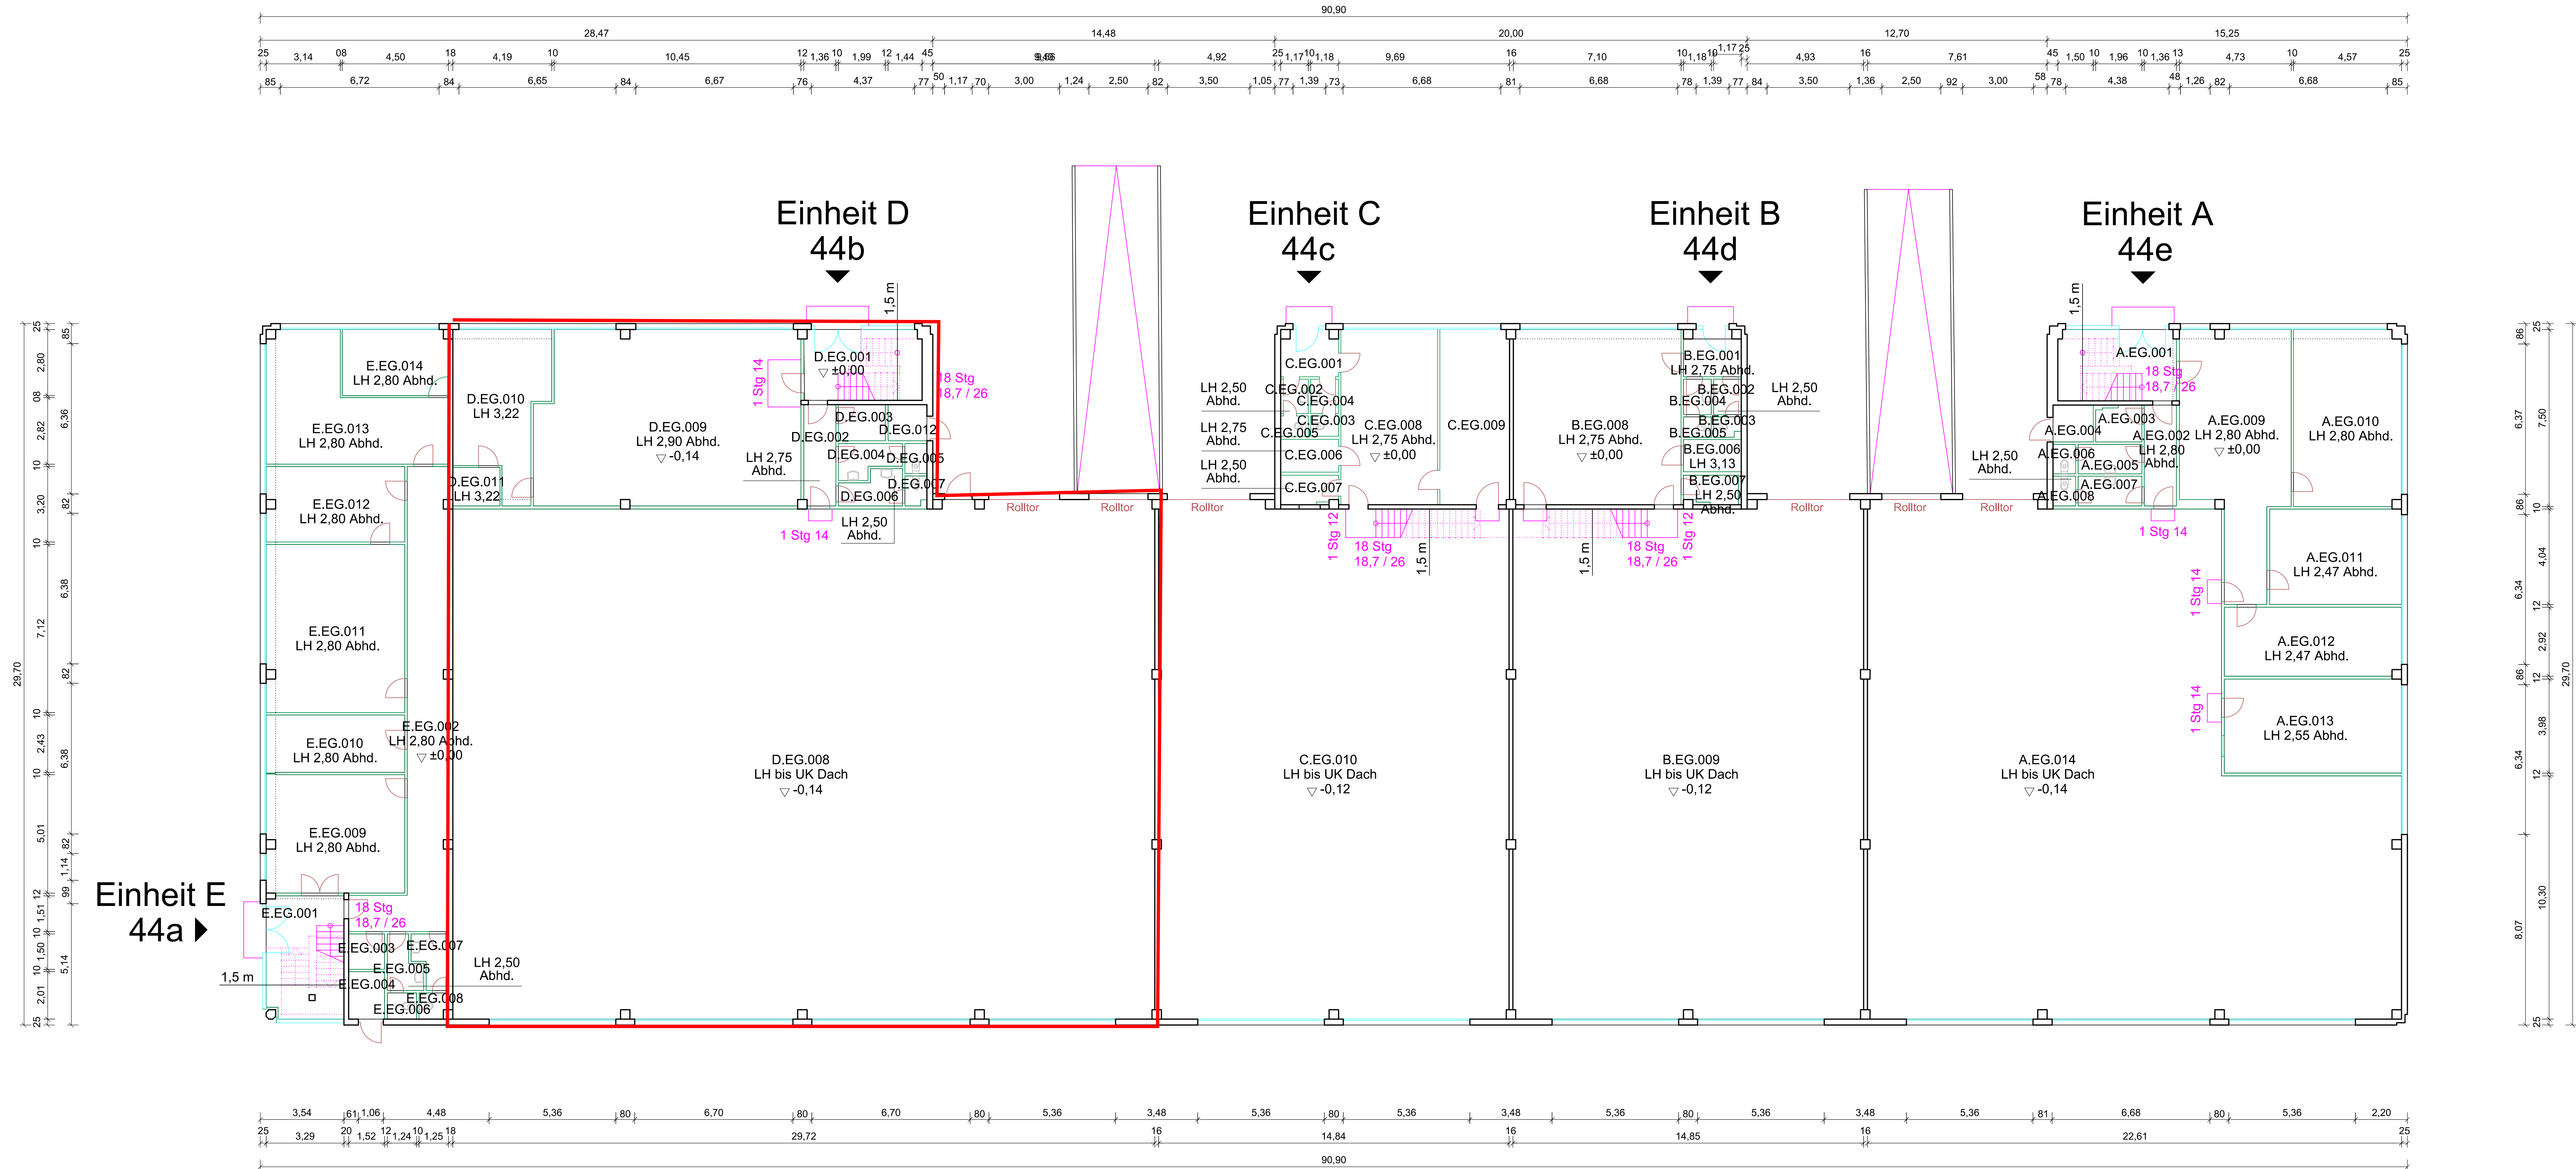

Planstand

.....

.....

.....

A

0 27.07.2016 Bestandsaufnahme und Gültigkeit der Planerstellung

Bauherr

Aurelis Real Estate GmbH & Co. KG

Region West


Zum Portenmuthplatz 6 (Hbf. Südseite)


Internet: www.aurelis-real-estate.de

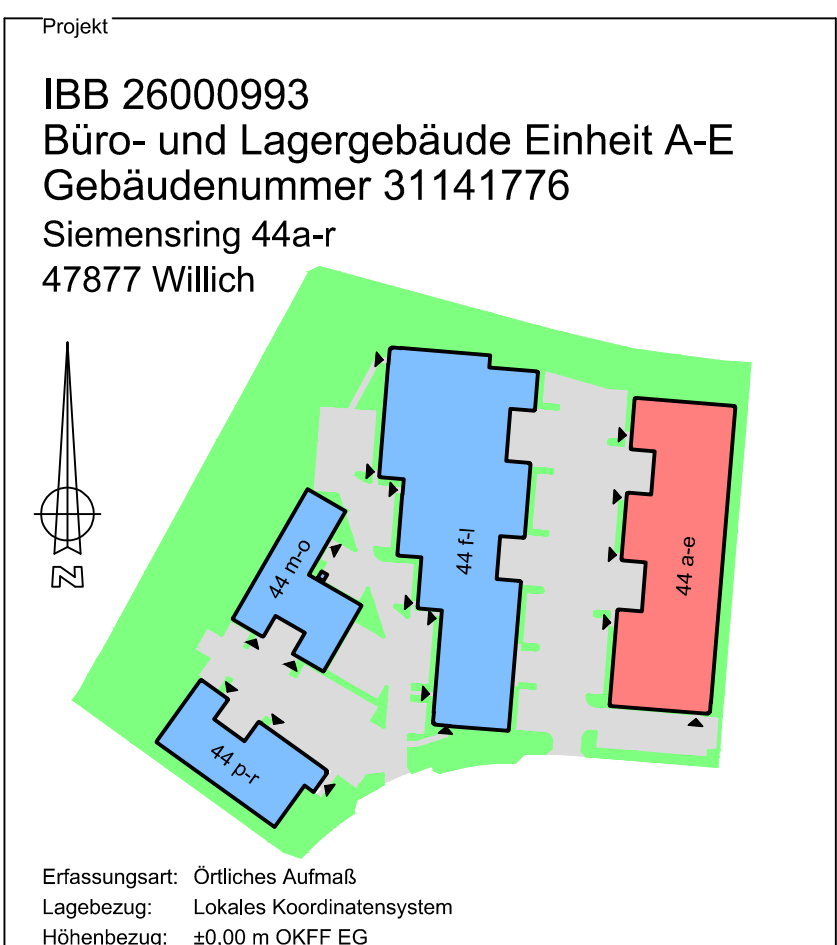


Planbezeichnung / Maßstab

BESTANDSPLAN 1:100

Projektion / Lokalität

GRUNDRISS ERDGESCHOSS

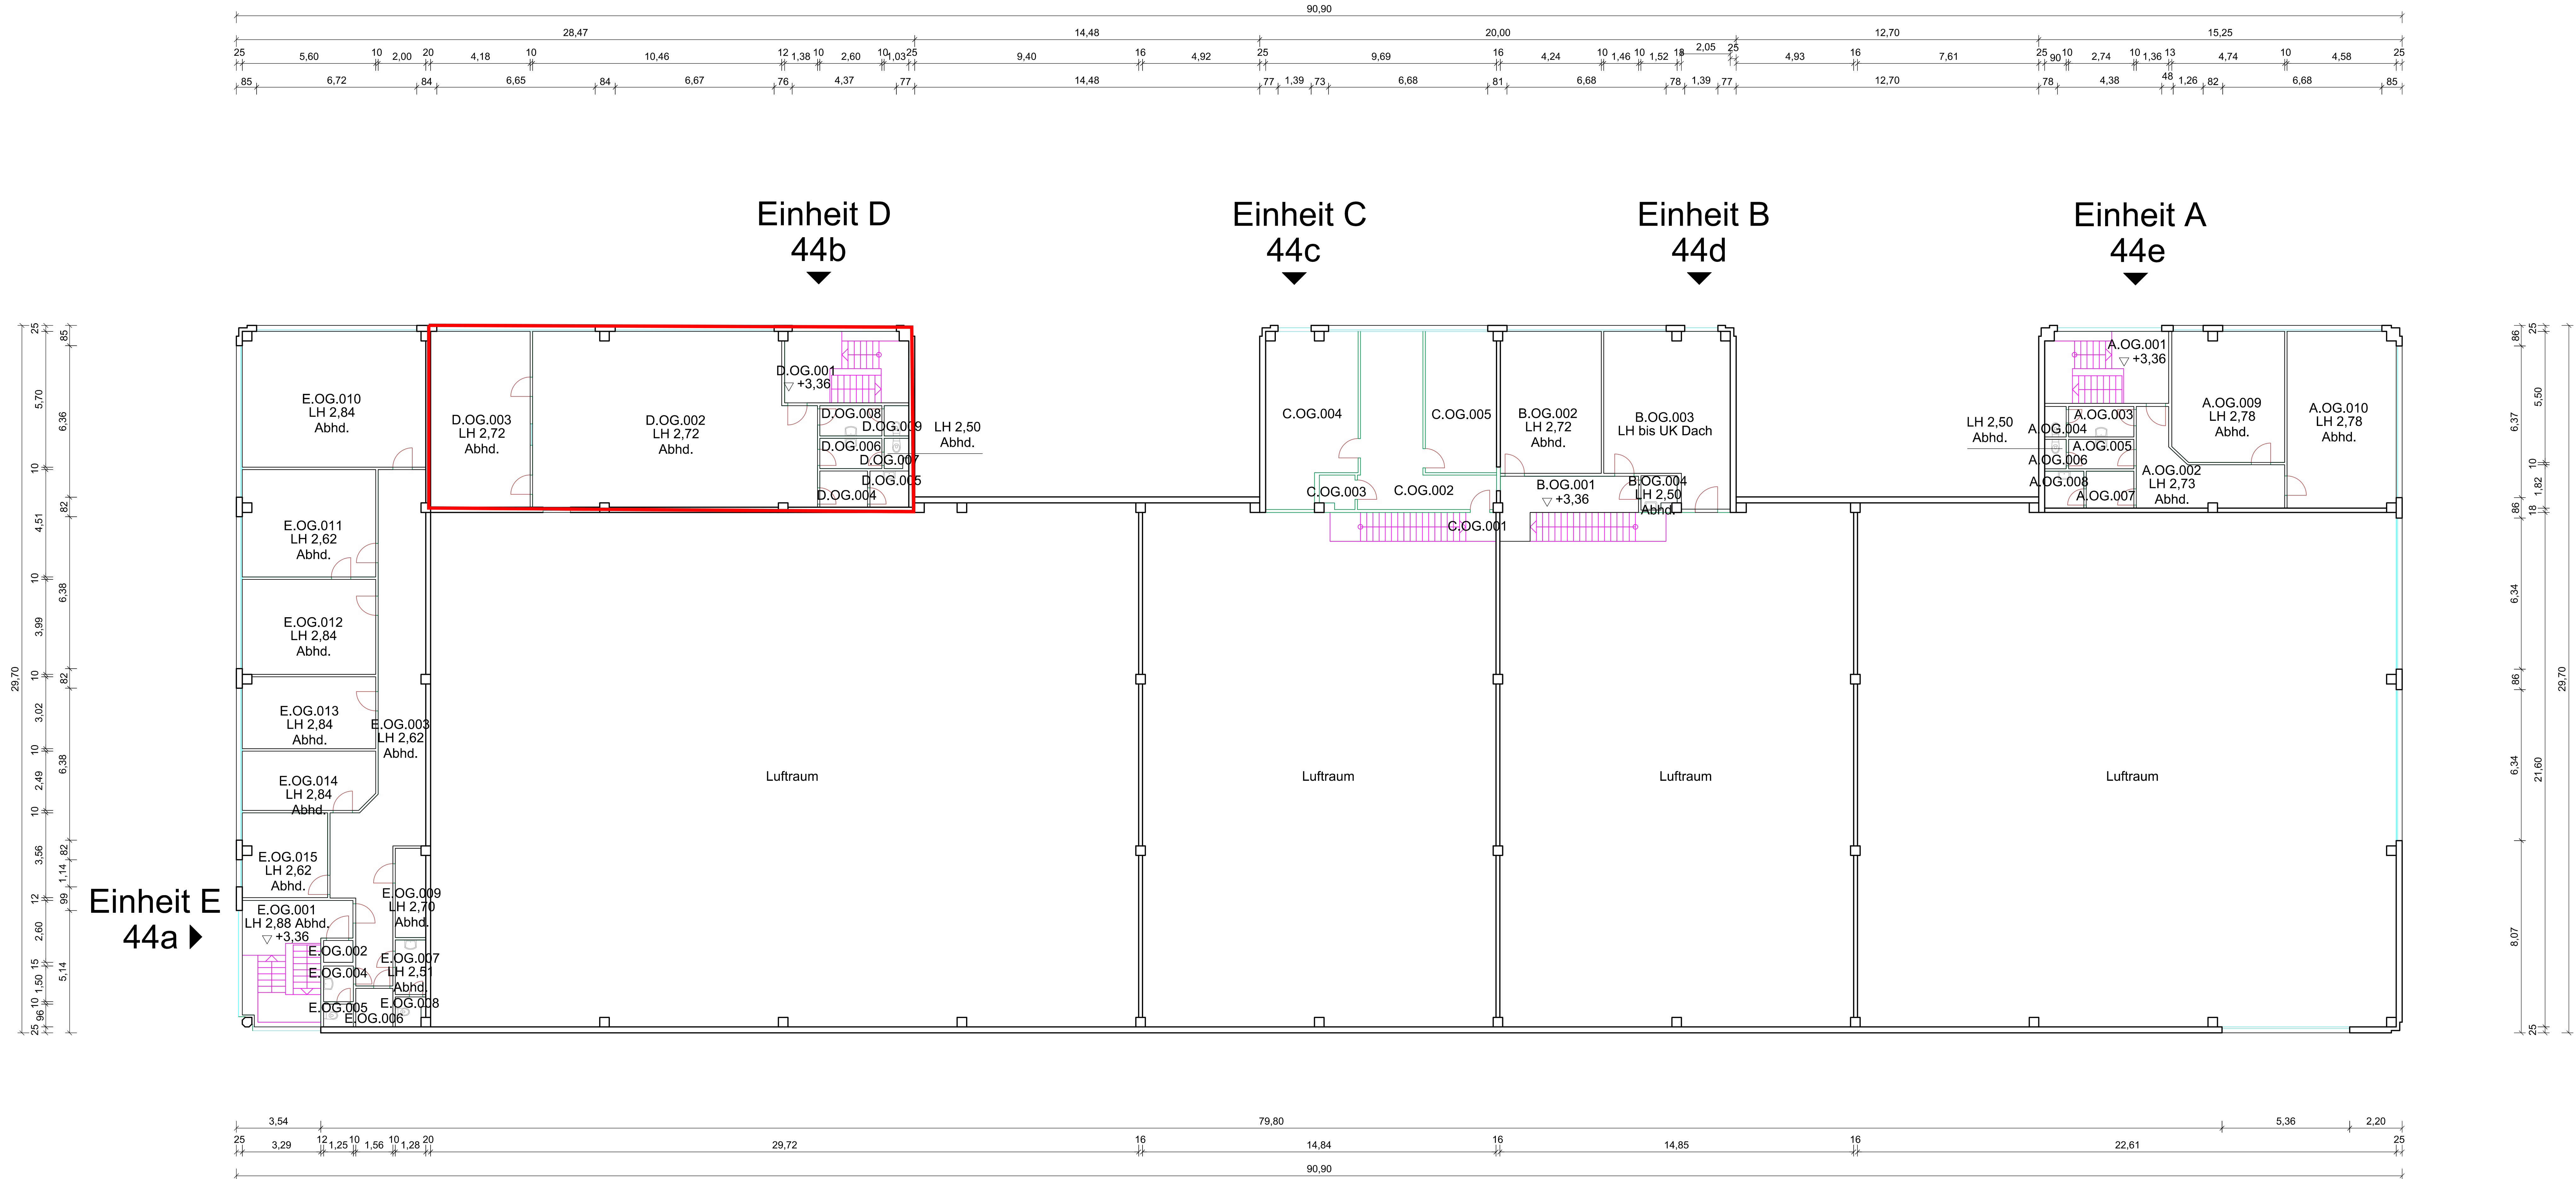

Planstand
.....
.....
.....
A
0 27.07.2016 Bestandsaufnahme und Gültigkeit der Planerstellung

Bauherr
Aurelis Real Estate GmbH & Co. KG
Region West
Zum Portenmouthplatz 6 (Hbf. Südseite)
47051 Duisburg
Tel. 0203 706028-42
Fax 0203 706028-49
Internet: www.aurelis-real-estate.de

Projekt
IBB 26000993
Büro- und Lagergebäude Einheit A-E
Gebäudenummer 31141776
Siemensring 44a-r
47877 Willich

Erfassungsart: Örtliches Aufmaß
Lagebezug: Lokales Koordinatensystem

Planbezeichnung / Maßstab
BESTANDSPLAN 1:100
Projektion / Lokalität
GRUNDRISS OBERGESCHOSS