


44n Einheit N

44o Einheit O

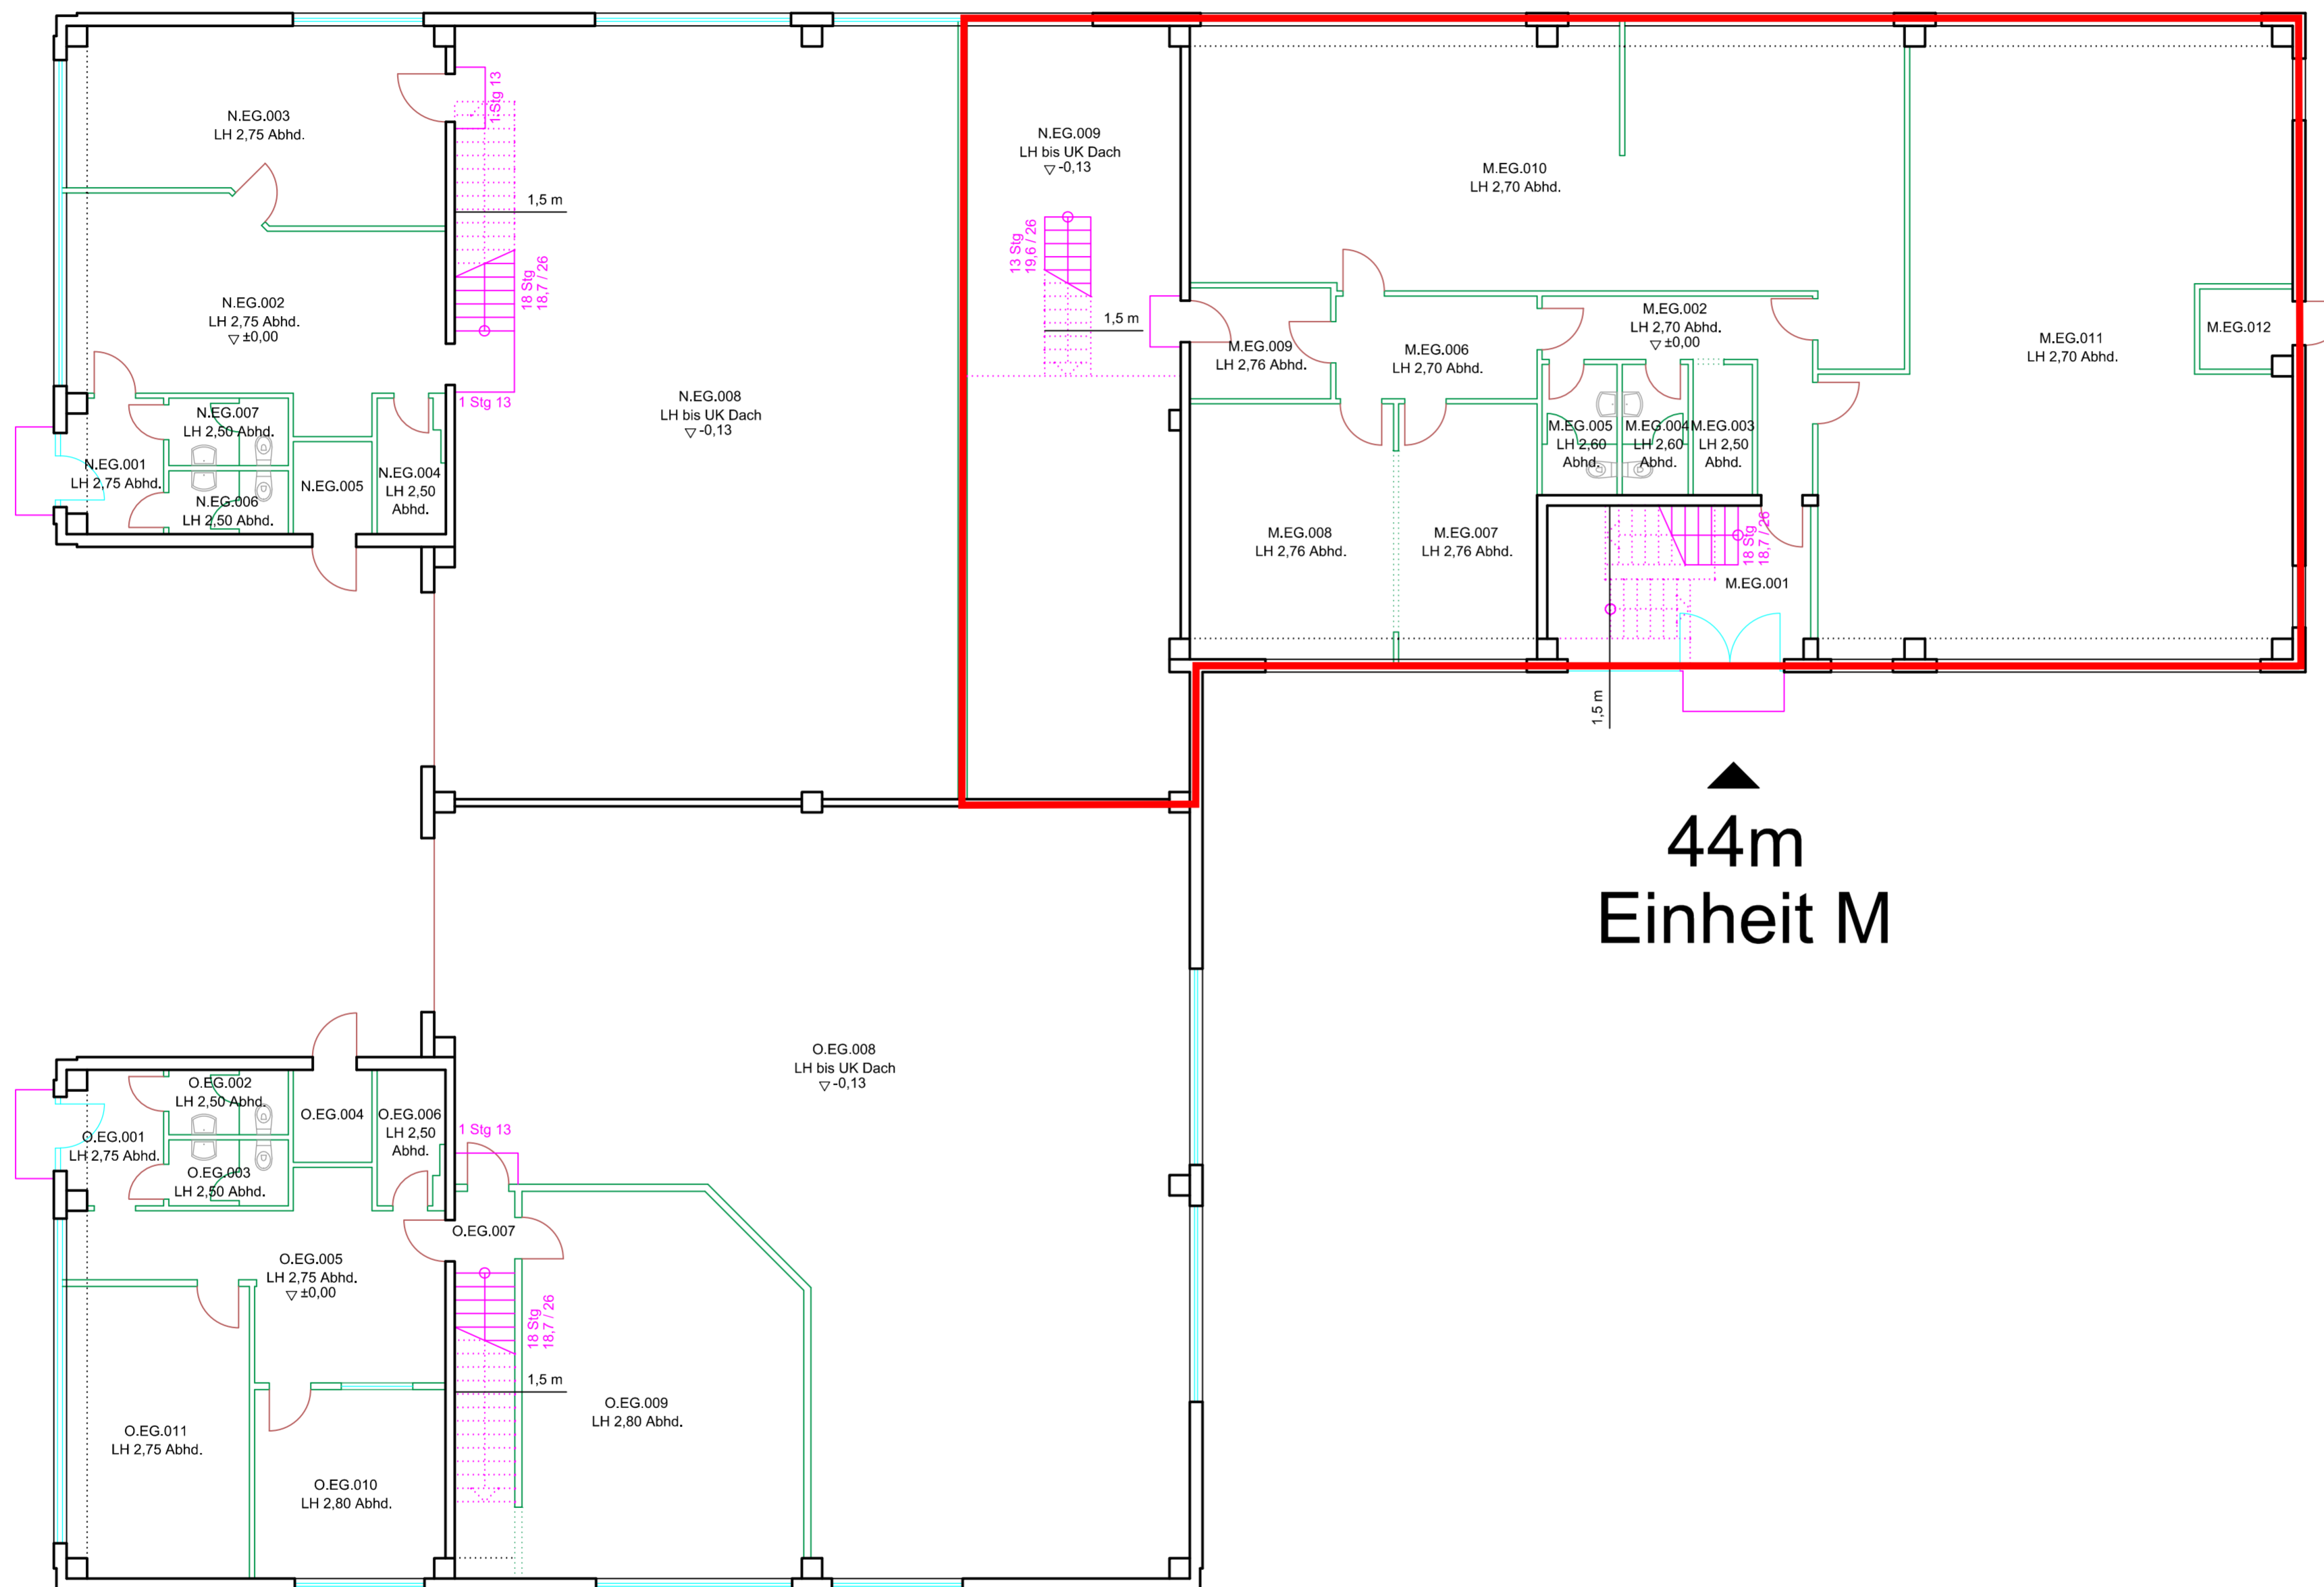

44m  
Einheit M

Planstand	.....
.....	.....
B	.....
A	.....
0	27.07.2016 Bestandsaufnahme und Gültigkeit der Plandarstellung

Bauherr  
**Aurelis Real Estate GmbH & Co. KG**  
Region West  
Zum Portsmouthplatz 6 (Hbf. Südseite)  
47051 Duisburg  
Tel. 0203 709028-42  
Fax. 0203 709028-49  
Internet: www.aurelis-real-estate.de

Projekt  
**IBB 26000993**  
Büro- und Lagergebäude Einheit M-O  
Gebäudennummer 31141778  
Siemensring 44a-r  
47877 Willich

Erfassungsart: Örtliches Aufmaß  
Lagebezug: Lokales Koordinatensystem  
Höhenbezug: ±0,00 m OKFF EG

Planbezeichnung / Maßstab  
**BESTANDSPLAN 1:100**


Projektion / Lokalität  
**GRUNDRISS ERDGESCHOSS**

**IngenieurTeam2**  
Ingenieurgesellschaft mbH  
Architektur-Vermessung und Informationssysteme für das Halten und Entwickeln von Immobilien  
Am Getreidespeicher 9  
D-53359 Rheinbach (Bonn)  
Tel. +49 (0) 2226 / 90 61-0  
Mail@IngenieurTeam2.com  
www.IngenieurTeam2.com

Dipl.-Ing. Ralph Heiliger  
Datum: 27.07.2016  
Index: -  
Zeichen F380  
Format: 70,0 cm x 36,0 cm

44n Einheit N

44o Einheit O

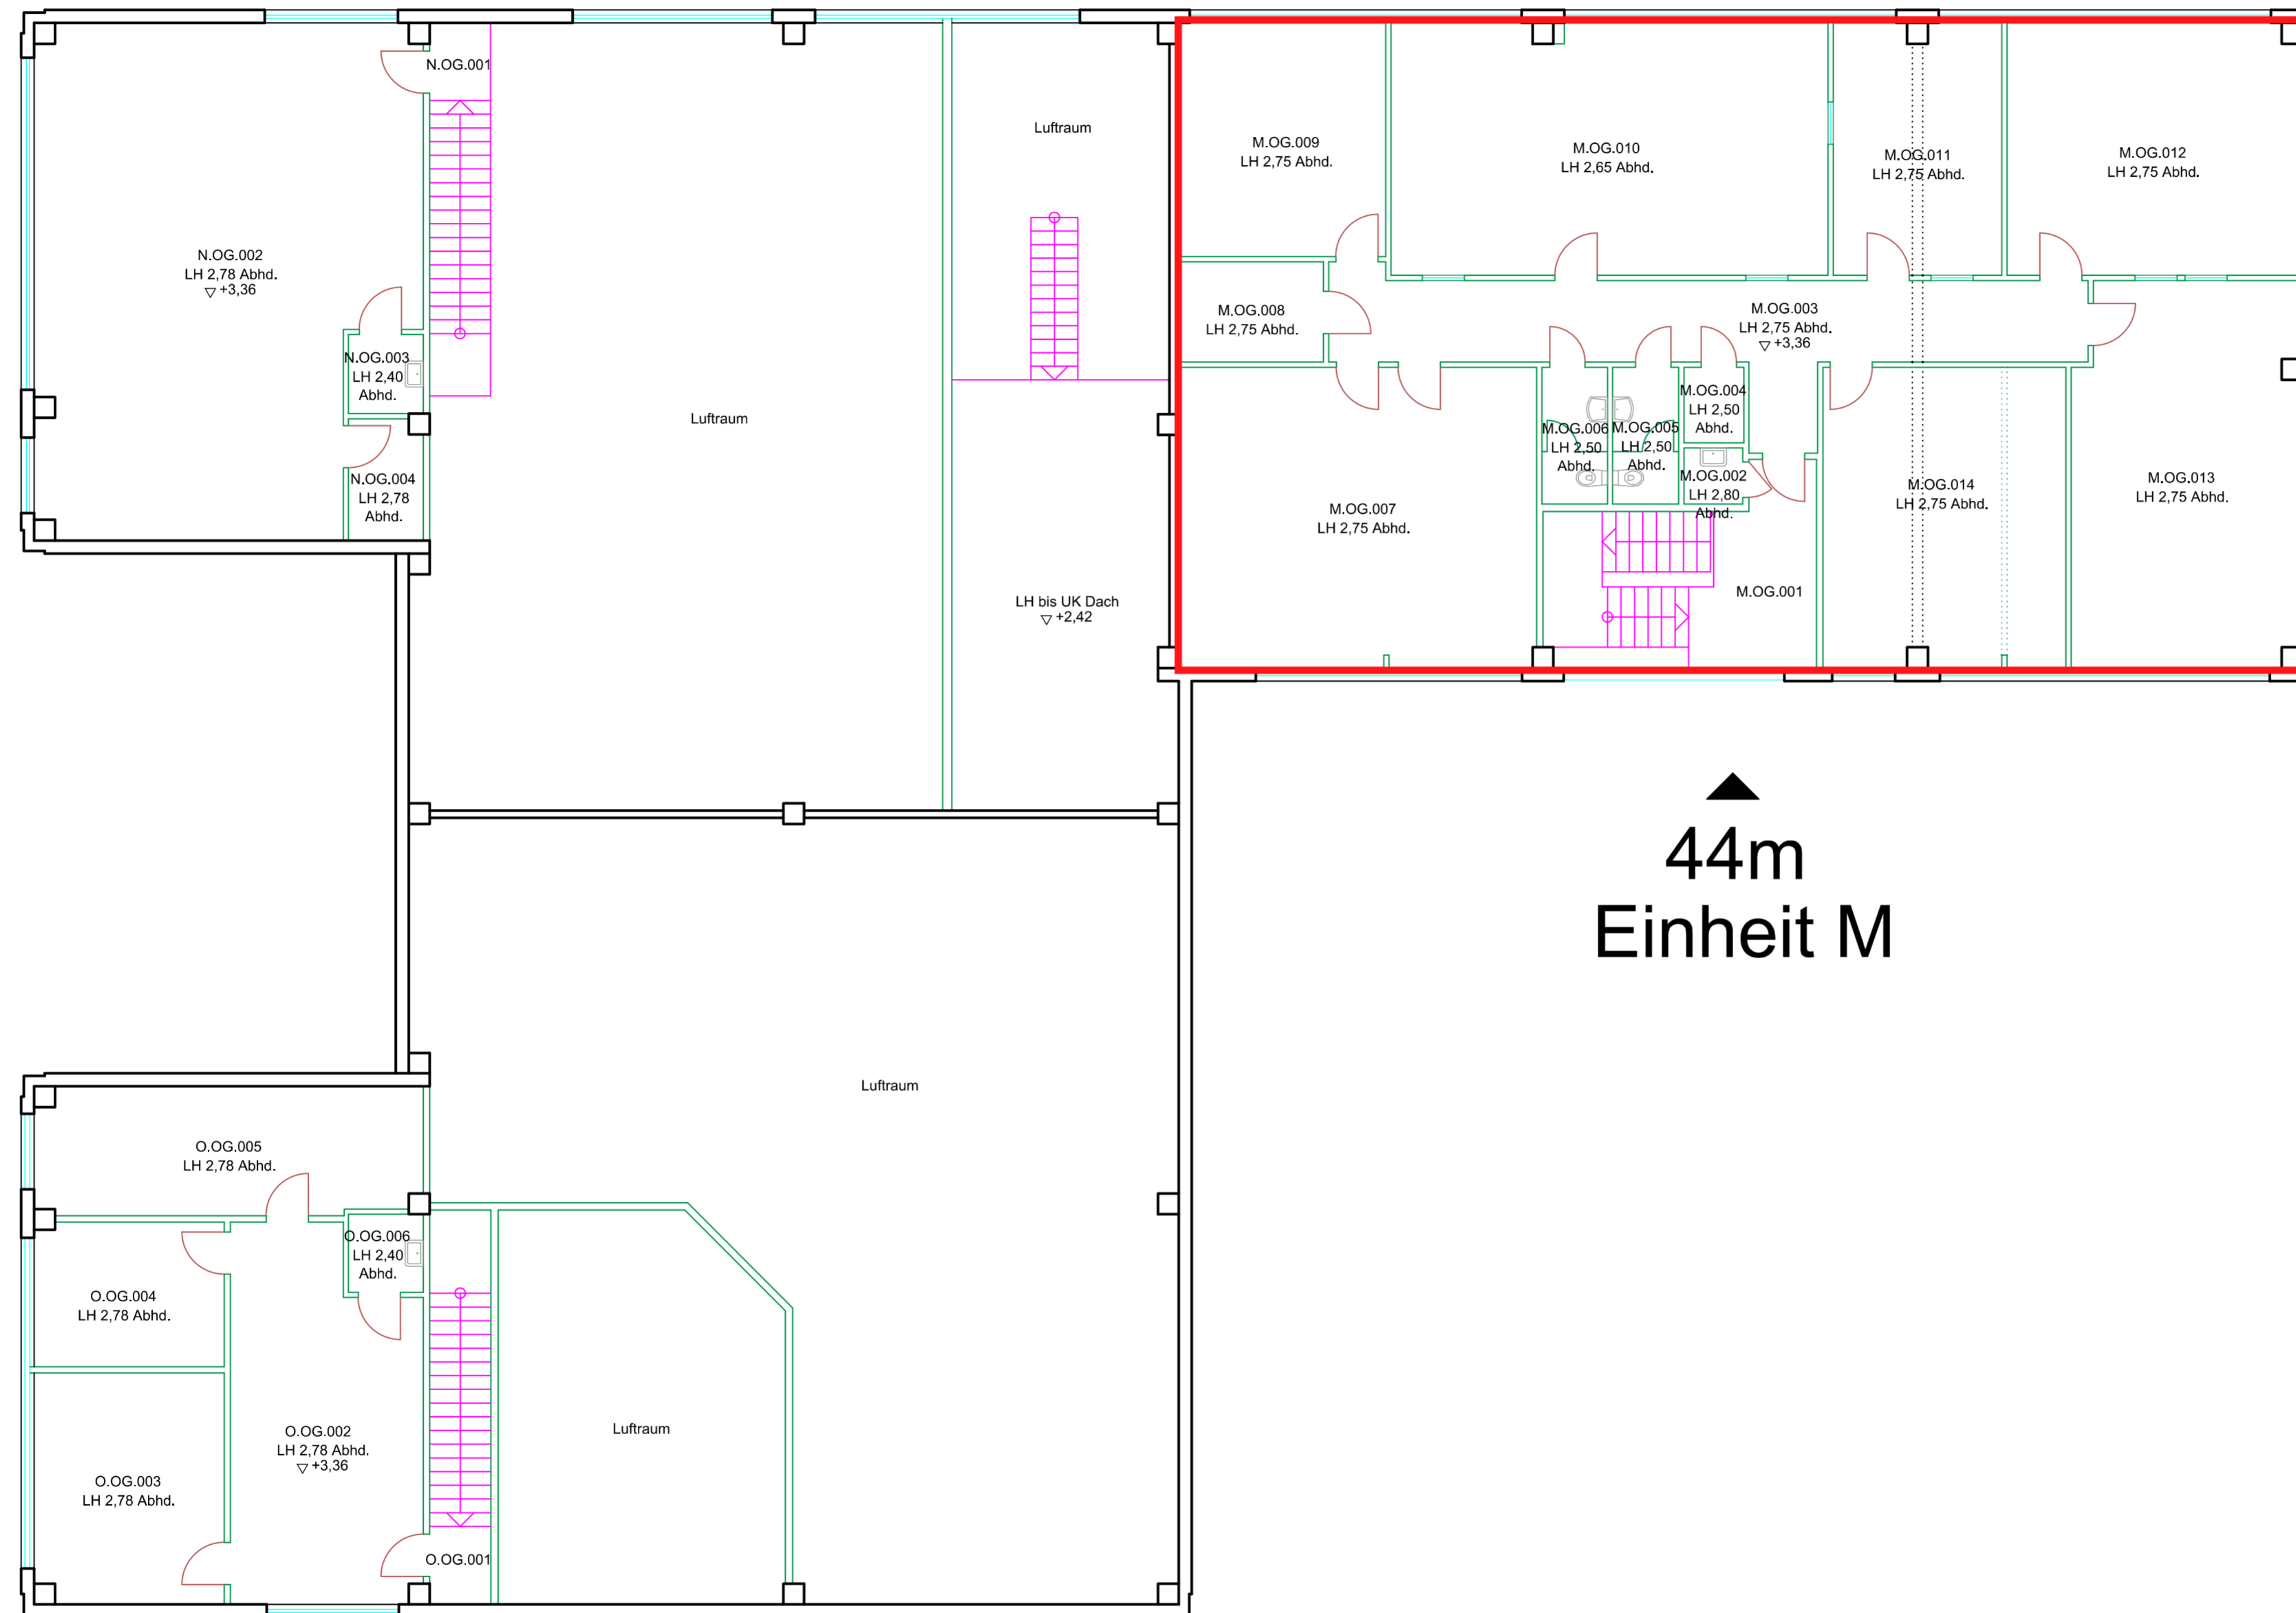

44m  
Einheit M

Planstand	.....
	.....
	.....
B	
A	
0	27.07.2016 Bestandsaufnahme und Gültigkeit der Plandarstellung

Bauherr  
**Aurelis Real Estate GmbH & Co. KG**  
Region West  
Zum Portsmouthplatz 6 (Hbf. Südseite)  
47051 Duisburg  
Tel. 0203 709028-42  
Fax. 0203 709028-49  
Internet: www.aurelis-real-estate.de

Projekt  
**IBB 26000993**  
Büro- und Lagergebäude Einheit M-O  
Gebäudennummer 31141778  
Siemensring 44a-r  
47877 Willich

Erfassungsart: Örtliches Aufmaß  
Lagebezug: Lokales Koordinatensystem  
Höhenbezug: ±0,00 m OKFF EG

Planbezeichnung / Maßstab  
**BESTANDSPLAN 1:100**

Projektion / Lokalität  
**GRUNDRISS OBERGESCHOSS**

**IngenieurTeam2**  
Ingenieurgesellschaft mbH  
Architektur-Vermessung und Informationssysteme für das Halten und Entwickeln von Immobilien  
Am Getreidespeicher 9  
D-53359 Rheinbach (Bonn)  
Tel. +49 (0) 2226 / 90 61-0  
Mail@IngenieurTeam2.com  
www.IngenieurTeam2.com

Dipl.-Ing. Ralph Heiliger  
Datum: 27.07.2016  
Index: -  
Zeichen F380  
Format: 70,0 cm x 36,0 cm