

Planstand

	B
	A
	0 27.07.2016 Bestandsaufnahme und Gültigkeit der Plandarstellung

Bauherr
Aurelis Real Estate GmbH & Co. KG
 Region West
 Zum Portsmouthplatz 6 (Hbf. Südseite)
 47051 Duisburg
 Tel. 0203 709028-42
 Fax. 0203 709028-49
 Internet: www.aurelis-real-estate.de

Projekt
IBB 26000993
Büro- und Lagergebäude Einheit P-R
Gebäudenummer 31141777
Siemensring 44a-r
47877 Willich


Erfassungsart: Örtliches Aufmaß
 Lagebezug: Lokales Koordinatensystem
 Höhenbezug: ±0,00 m OKFF EG

Planbezeichnung / Maßstab
BESTANDSPLAN 1:100

Projektion / Lokalität
GRUNDRISS ERDGESCHOSS

IngenieurTeam2
 Ingenieurgesellschaft mbH
 Architektur-Vermessung
 und Informationssysteme
 für das Halten und Entwickeln
 von Immobilien
 Am Getreidespeicher 9
 D-53359 Rheinbach (Bonn)
 Tel. +49 (0) 2226 / 90 61-0
 Mail@IngenieurTeam2.com
 www.IngenieurTeam2.com

Dipl.-Ing. Ralph Heiliger
 Datum: 27.07.2016
 Index: -
 Zeichen F380
 Format: 70,0 cm x 36,0 cm

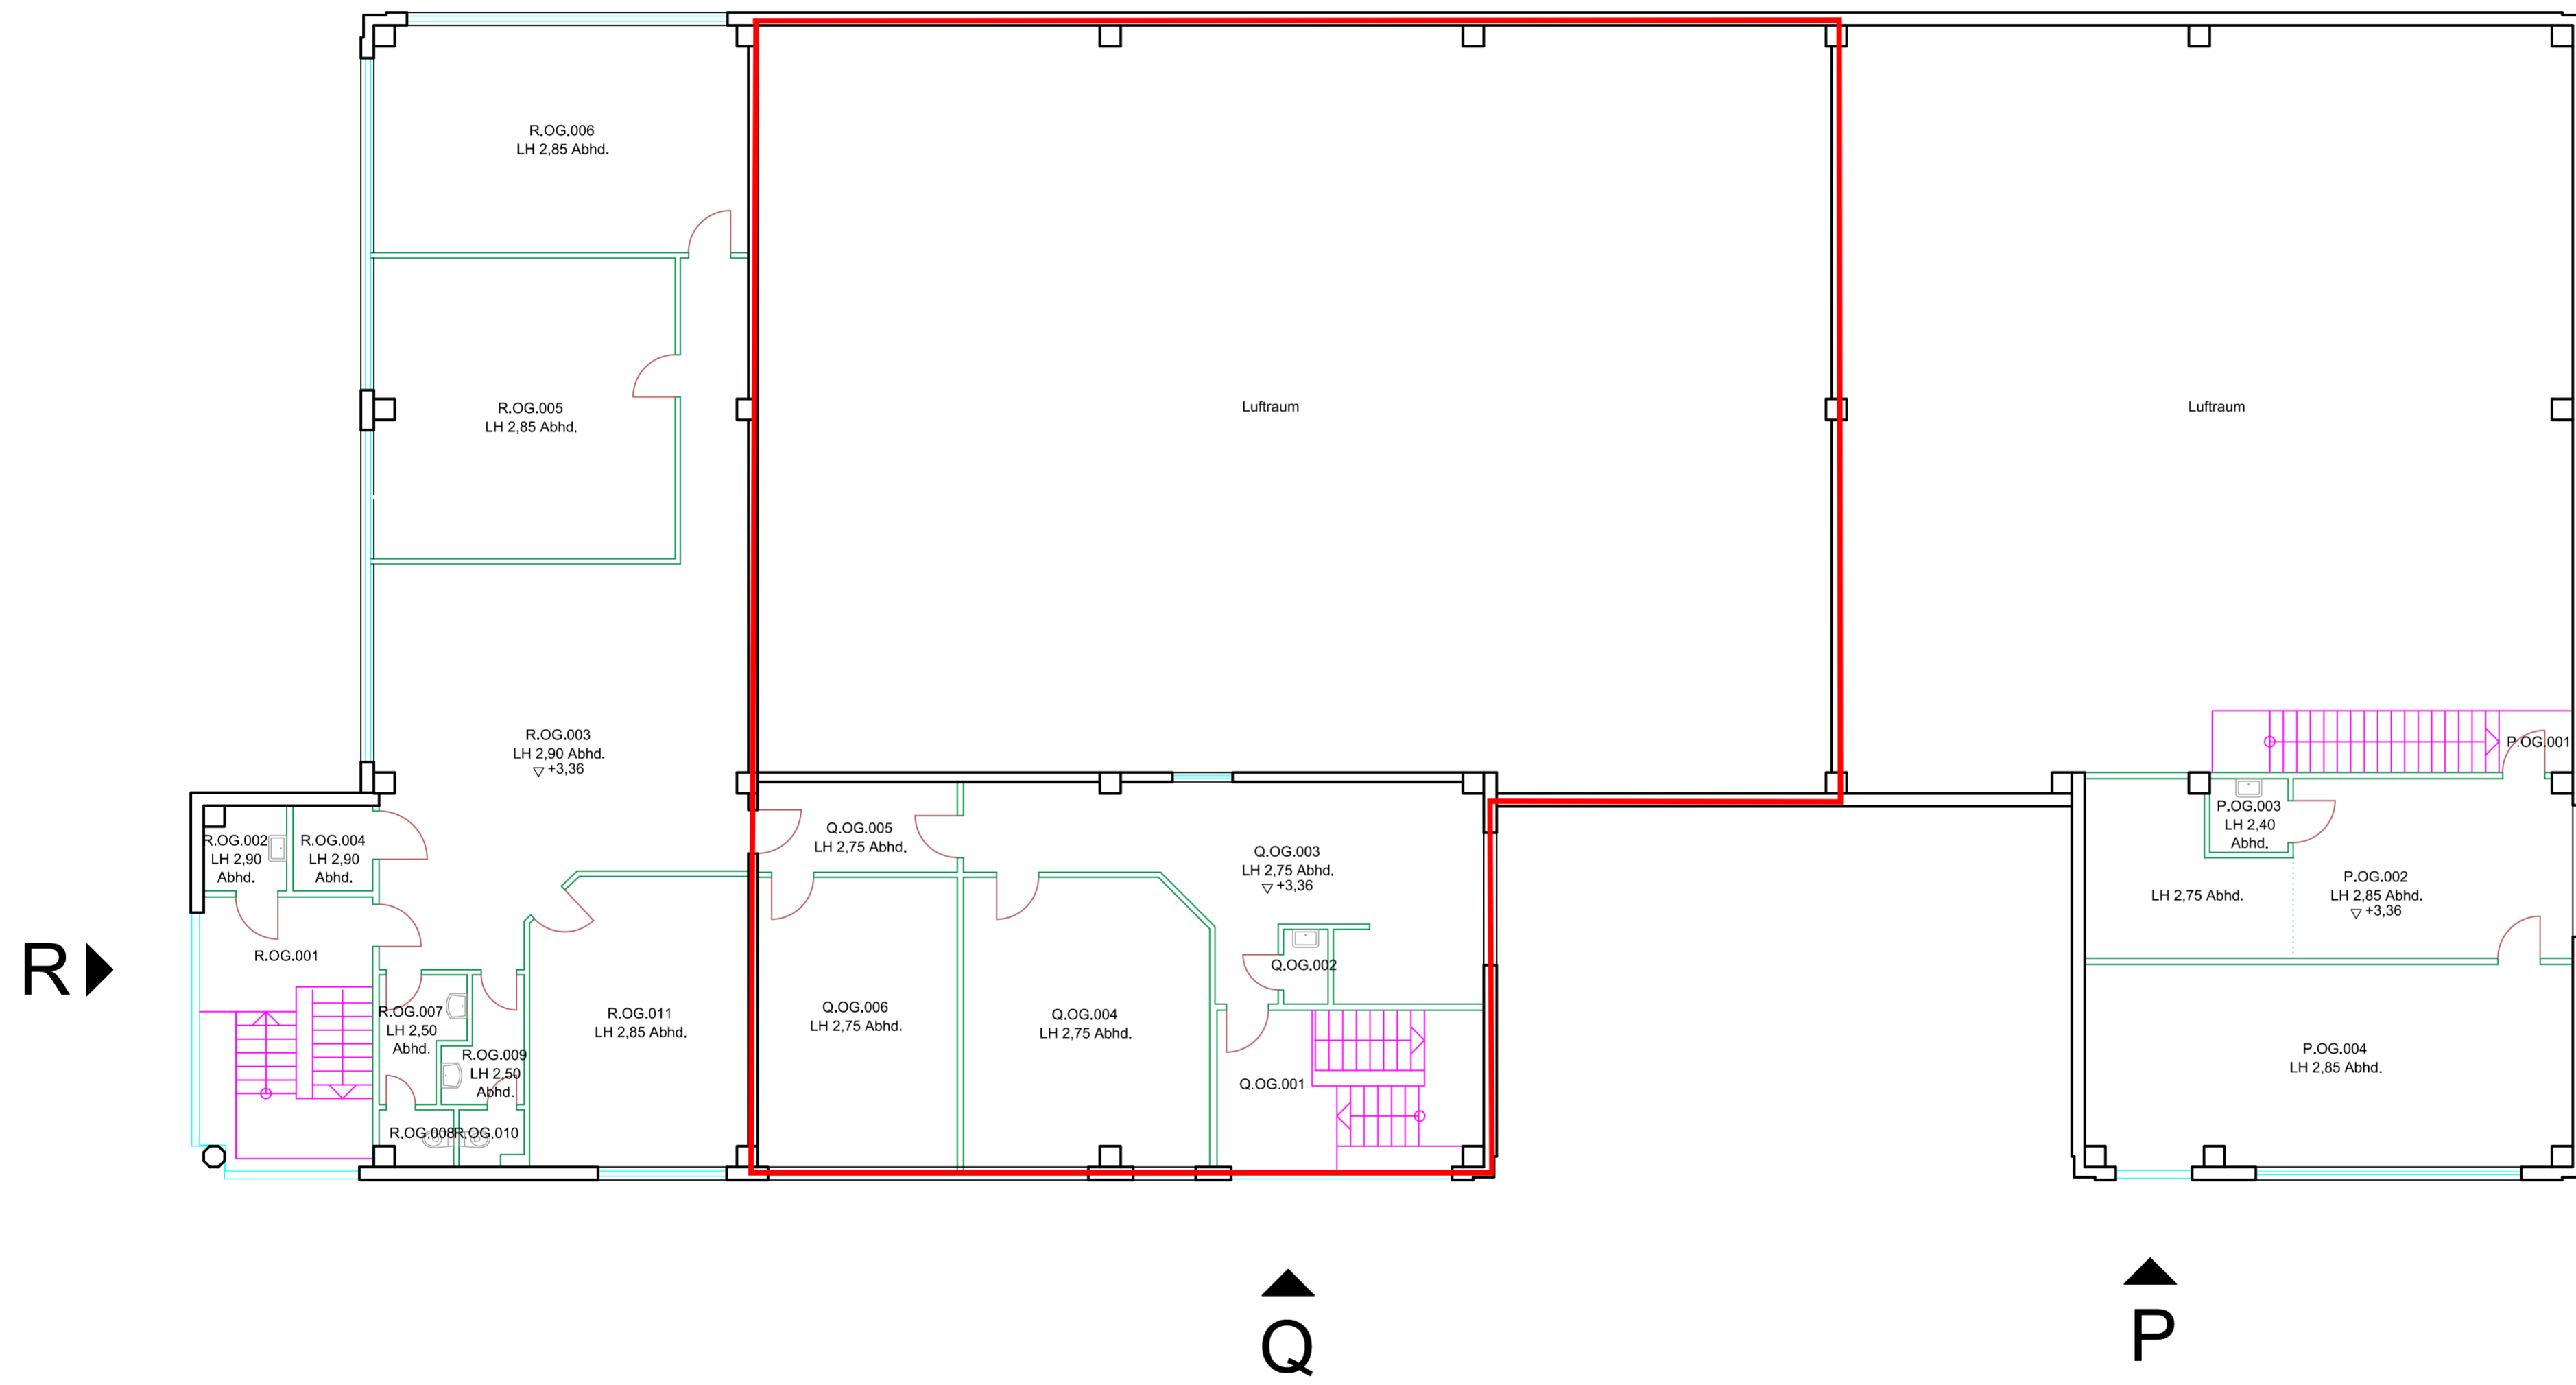

Planstand

.....
.....
.....
B
A
0 27.07.2016 Bestandsaufnahme und Gültigkeit der Plandarstellung

Bauherr

Aurelis Real Estate GmbH & Co. KG
 Region West

Zum Portsmouthplatz 6 (Hbf. Südseite)
 47051 Duisburg

Tel. 0203 709028-42
 Fax. 0203 709028-49
 Internet: www.aurelis-real-estate.de

Projekt

IBB 26000993
Büro- und Lagergebäude Einheit P-R
Gebäudennummer 31141777
Siemensring 44a-r
47877 Willich

Erfassungsart: Örtliches Aufmaß
 Lagebezug: Lokales Koordinatensystem
 Höhenbezug: $\pm 0,00$ m OKFF EG

Planbezeichnung / Maßstab

BESTANDSPLAN 1:100

Projektion / Lokalität

GRUNDRISS OBERGESCHOSS

IngenieurTeam2
 Ingenieurgesellschaft mbH

Architektur-Vermessung
 und Informationssysteme
 für das Halten und Entwickeln
 von Immobilien

Am Getreidespeicher 9
 D-53359 Rheinbach (Bonn)

Tel. +49 (0) 2226 / 90 61-0
 Mail@IngenieurTeam2.com

Dipl.-Ing. Ralph Heiliger www.IngenieurTeam2.com

Datum: 27.07.2016 Zeichen F380
 Index: - Format: 70,0 cm x 36,0 cm