

Planstand

.....

.....

.....

B

A

0 27.07.2016 Bestandsaufnahme und Gültigkeit der Plandarstellung

Bauherr

Aurelis Real Estate GmbH & Co. KG
Region West

Zum Portsmouthplatz 6 (Hbf. Südseite)
47051 Duisburg

Tel. 0203 709028-42
Fax. 0203 709028-49
Internet: www.aurelis-real-estate.de

Projekt

IBB 26000993
Büro- und Lagergebäude Einheit P-R
Gebäudenummer 31141777
Siemensring 44a-r
47877 Willich

Erfassungsart: Örtliches Aufmaß
Lagebezug: Lokales Koordinatensystem
Höhenbezug: ±0,00 m OKFF EG

Planbezeichnung / Maßstab

BESTANDSPLAN 1:100

Projektion / Lokalität

GRUNDRISS ERDGESCHOSS

IngenieurTeam2
Ingenieurgesellschaft mbH

Architektur-Vermessung
und Informationssysteme
für das Halten und Entwickeln
von Immobilien

Am Getreidespeicher 9
D-53359 Rheinbach (Bonn)


Tel. +49 (0) 2226 / 90 61-0
Mail@IngenieurTeam2.com

www.IngenieurTeam2.com

Dipl.-Ing. Ralph Heiliger

Datum: 27.07.2016
Index: -

Zeichen F380
Format: 70,0 cm x 36,0 cm

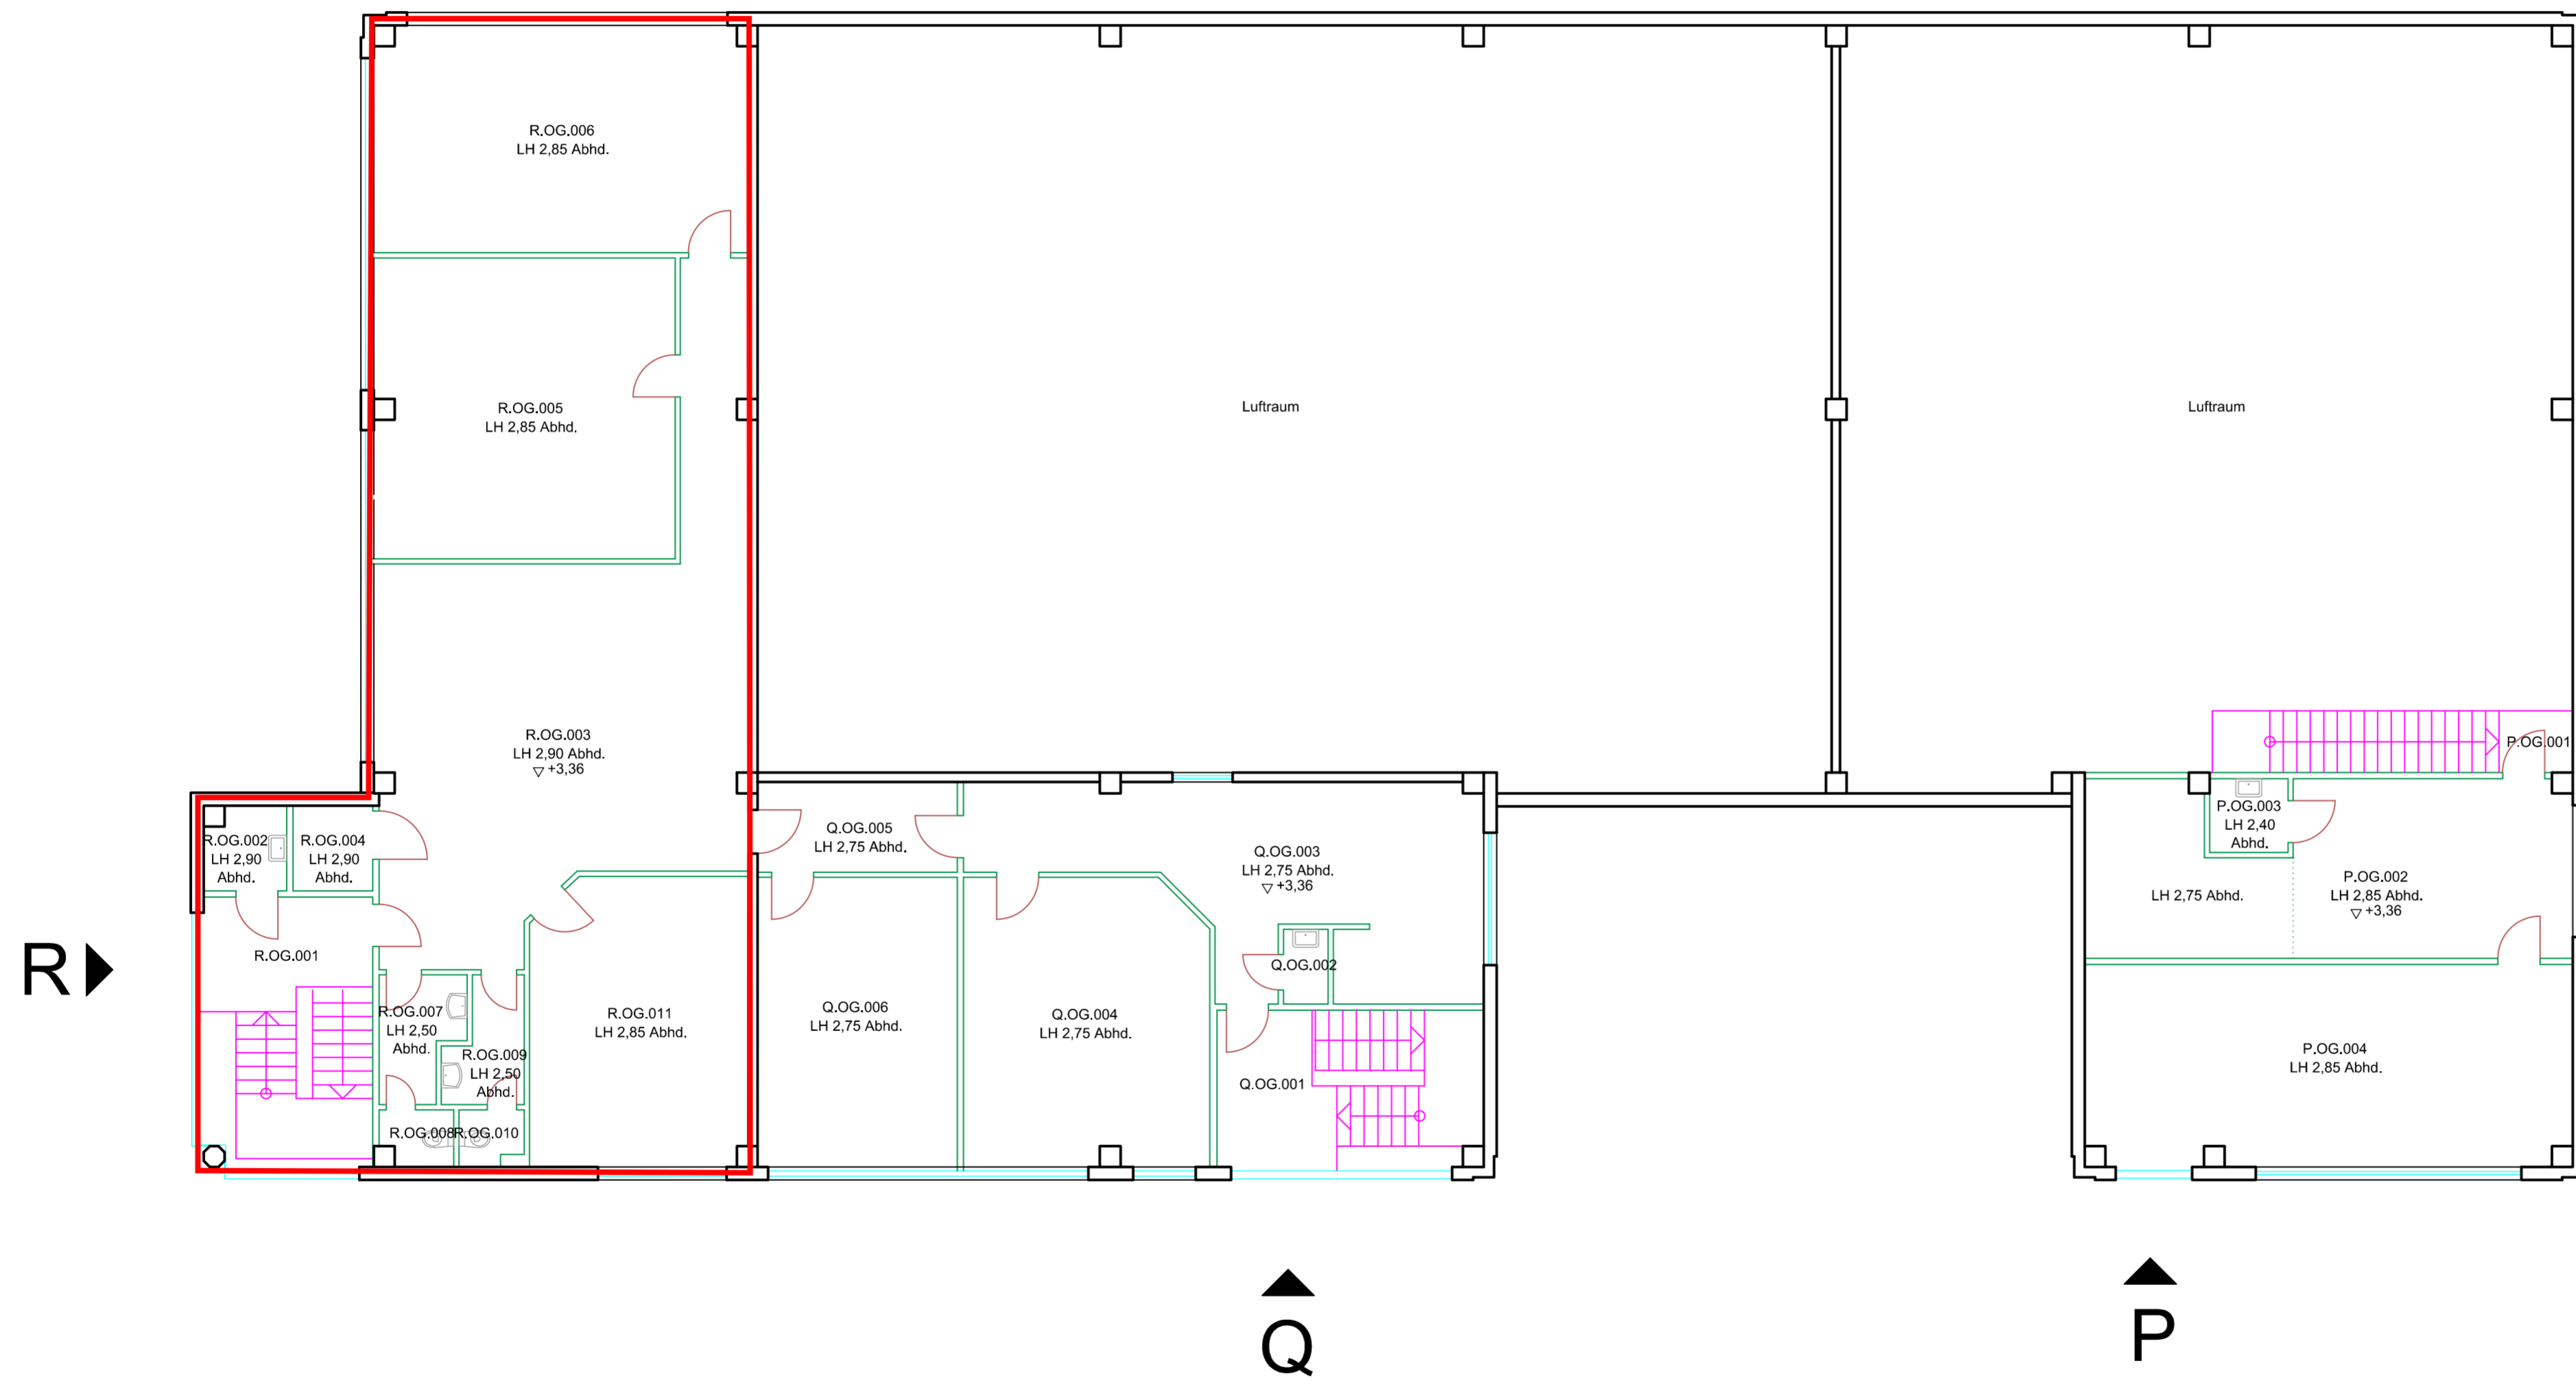

Planstand

.....

.....

.....

B

A

0 27.07.2016 Bestandsaufnahme und Gültigkeit der Plandarstellung

Bauherr

Aurelis Real Estate GmbH & Co. KG
Region West

Zum Portsmouthplatz 6 (Hbf. Südseite)
47051 Duisburg

Tel. 0203 709028-42
Fax. 0203 709028-49
Internet: www.aurelis-real-estate.de

Projekt

IBB 26000993
Büro- und Lagergebäude Einheit P-R
Gebäudennummer 31141777
Siemensring 44a-r
47877 Willich

Erfassungsart: Örtliches Aufmaß
Lagebezug: Lokales Koordinatensystem
Höhenbezug: ±0,00 m OKFF EG

Planbezeichnung / Maßstab

BESTANDSPLAN 1:100

Projektion / Lokalität

GRUNDRISS OBERGESCHOSS

IngenieurTeam2
Ingenieurgesellschaft mbH

Architektur-Vermessung
und Informationssysteme
für das Halten und Entwickeln
von Immobilien

Am Getreidespeicher 9
D-53359 Rheinbach (Bonn)

Tel. +49 (0) 2226 / 90 61-0
Mail@IngenieurTeam2.com

Dipl.-Ing. Ralph Heiliger www.IngenieurTeam2.com

Datum: 27.07.2016 Zeichen F380
Index: - Format: 70,0 cm x 36,0 cm