


Planstand	Bauherr
.....
.....
.....
.....
A	18.08.2016 Planübernahme von kdp Objekteinrichtungen
B
0	18.08.2016 Planübernahme von kdp Objekteinrichtungen
	letzte Änderung vom 09.06.'16

Bauherr
Aurelis Real Estate GmbH & Co. KG
Region West
Zum Portsmouthplatz 6 (Hbf. Südseite)
47051 Duisburg
Tel. 0203 709028-42
Fax: 0203 709028-49
Internet: www.aurelis-real-estate.de

Projekt
IBB: 26000996
Lager- und Bürogebäude B1
Schiesstraße 72
40549 Düsseldorf

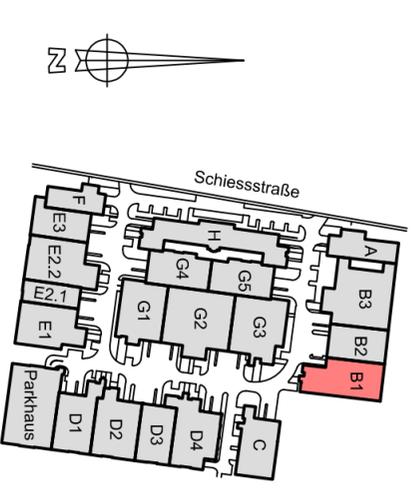

Erfassungsart: Planübernahme
Lagebezug: Lokales Koordinatensystem
Höhenbezug: kein

Planbezeichnung / Maßstab
BESTANDSPLAN 1:100

Projektion / Lokalkität
GRUNDRISS 2. OBERGESCHOSS


IngenieurTeam2
Ingenieurgesellschaft mbH



Architektur-, Vermessung
und Informationssysteme
für das Halten und Entwickeln
von Immobilien

Am Getreidespeicher 9
D-53359 Rheinbach (Bonn)
Tel. +49 (0) 2226 / 90 61-0
Mail@IngenieurTeam2.com
www.IngenieurTeam2.com

Dipl.-Ing. Ralph Heiliger
Datum: 18.08.2016
Index: -
Zeichen F380
Format: 58,0 cm x 29,7 cm

Anlage Mietgegenstand 1.OG

Seite 2/3

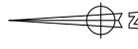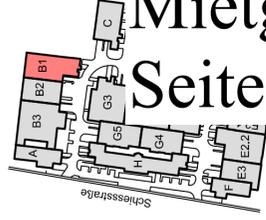

Erfassungsart: Planübernahme
 Lagebezug: Lokales Koordinatensystem
 Höhenbezug: kein

Planbezeichnung / Maßstab

BESTANDSPLAN

Projektion / Lokalität

GRUNDRISS 1. OE



IngenieurTeam2
 Ingenieurgesellschaft mbH


Dipl.-Ing. Ralph Heiliger
 Datum: 18.08.2016
 Index: -

Planstand

 B
 A
 0 18.08.2016 Planübernahme von kdp Objekteinrichtungen
 letzte Änderung vom 09.06.16

Bauherr
Aurelis Real Estate GmbH & Co. KG
 Region West
 Zum Protsmuthplatz 6 (Hbf. Südsseite)
 47051 Duisburg
 Tel. 0203 709028-42
 Fax. 0203 709028-49
 Internet: www.aurelis-real-estate.de

Projekt
IBB: 26000996
Lager- und Bürogebäude B1
 Schiessstraße 72
 40549 Düsseldorf

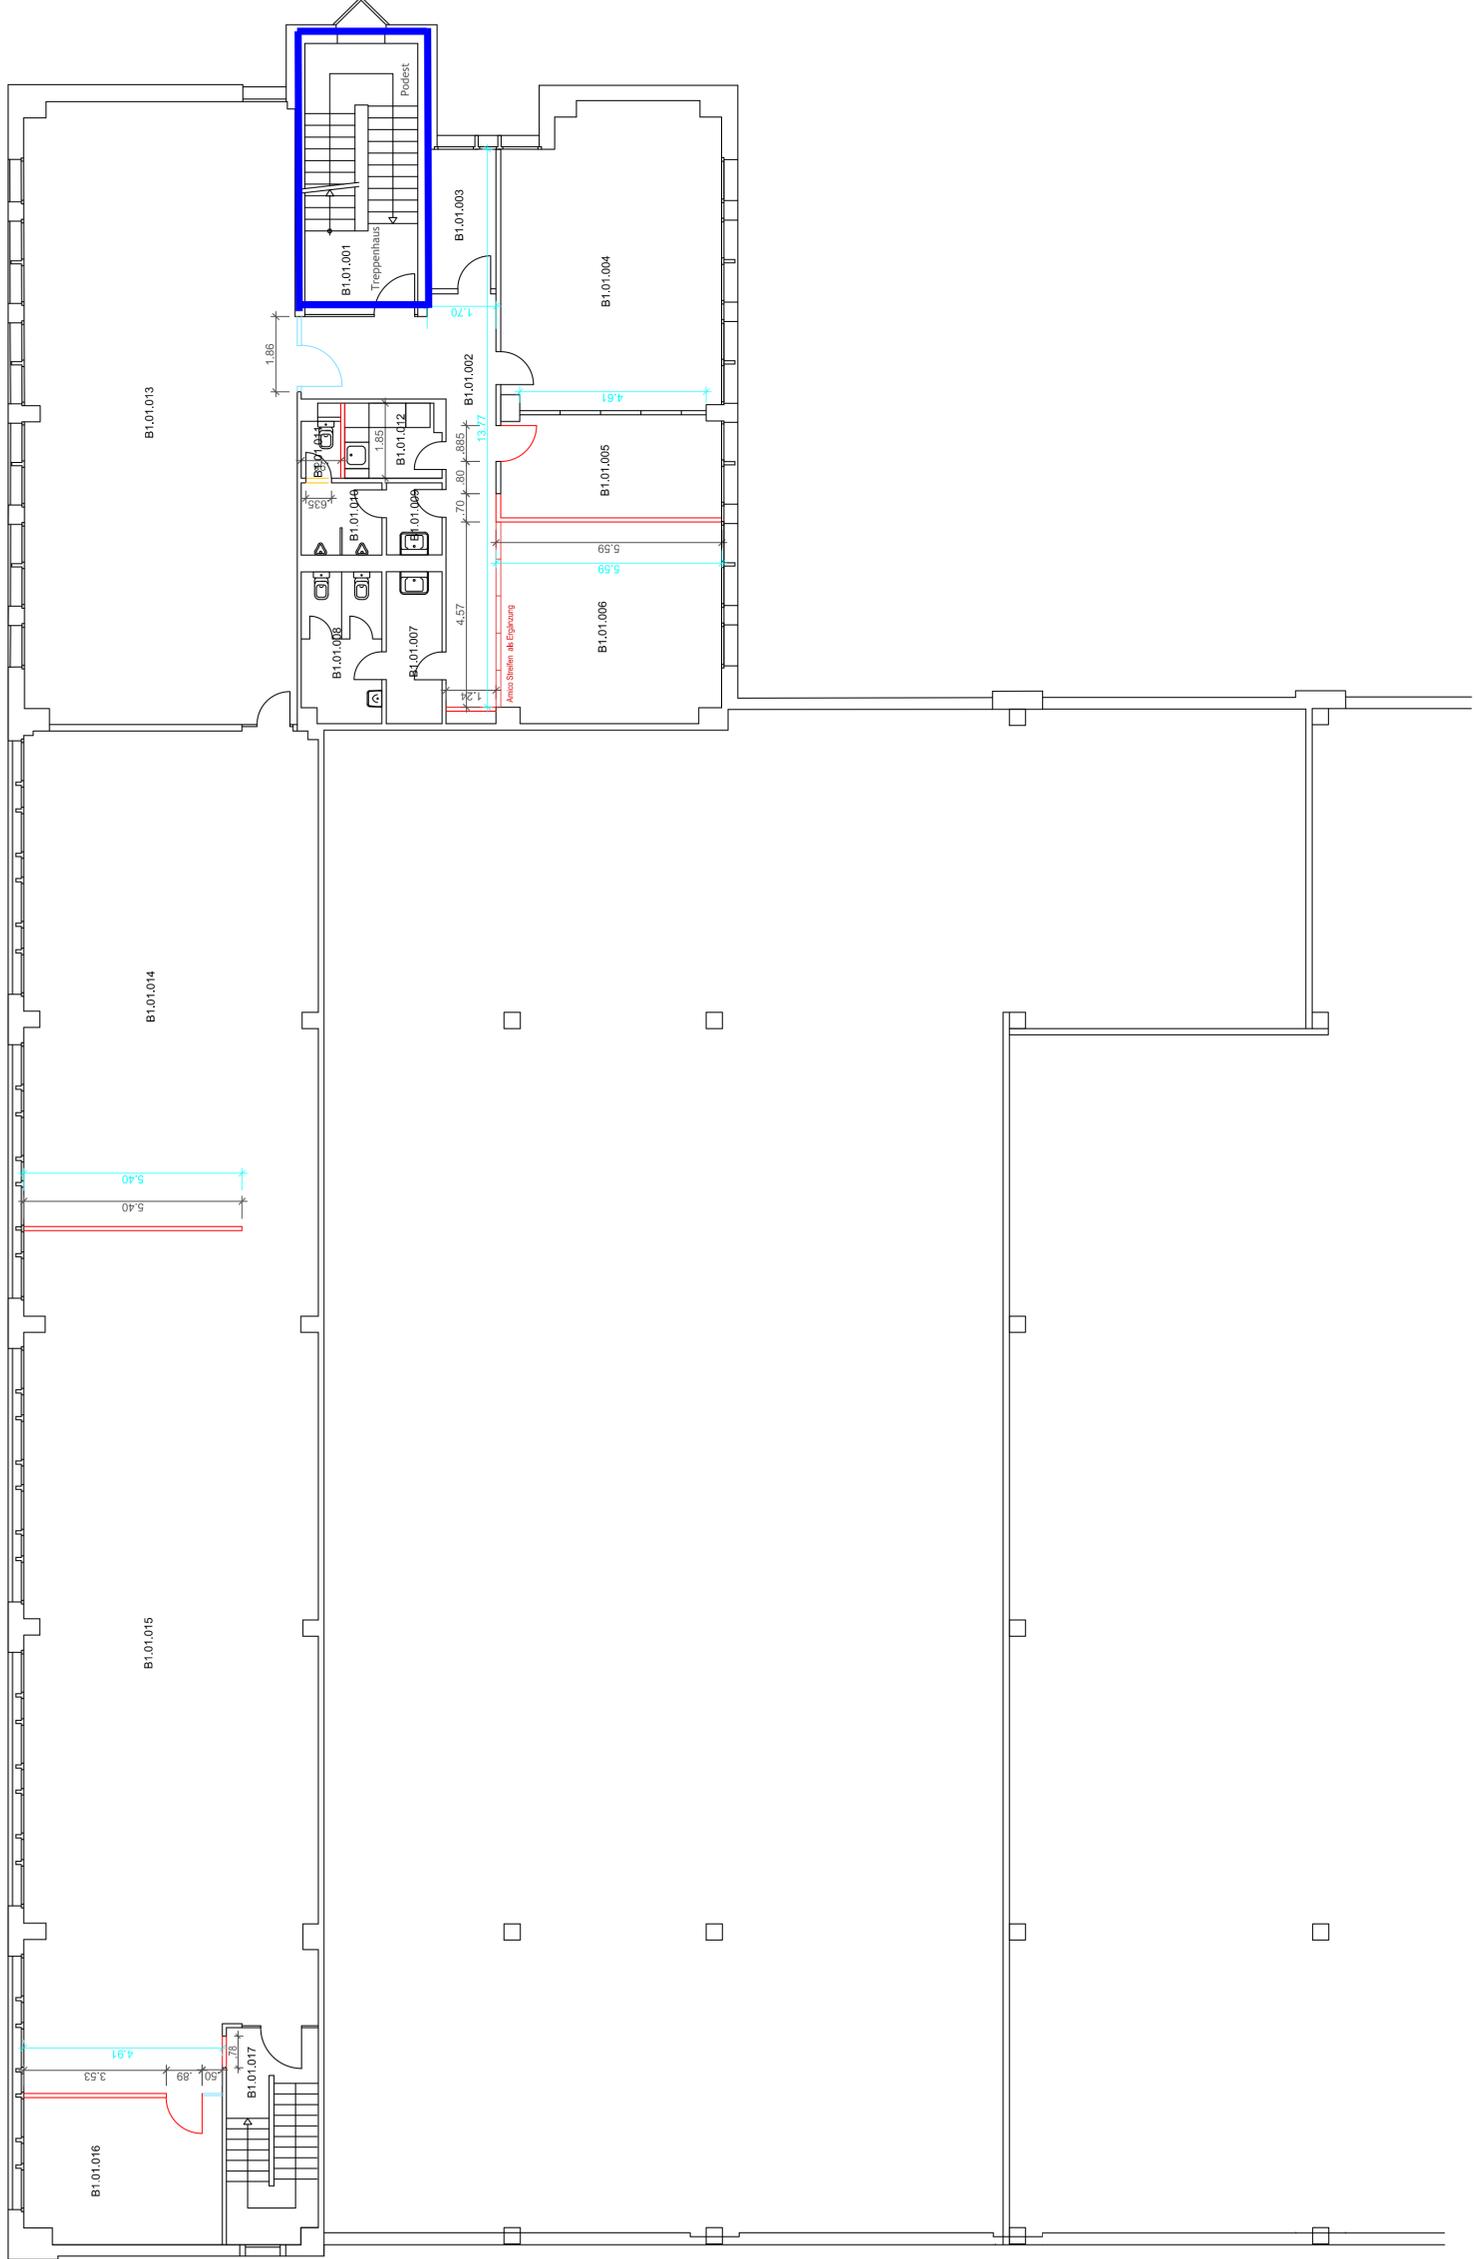

GRUNDRISS Bauteil B1 – 1.OG M. 1:100

