

Projekt
 IBB: 26000996
 Lager- und Bürogebäude C
 Schiessstraße 58
 40549 Düsseldorf

The site plan shows a complex of buildings labeled A through F. Building C is highlighted in red. The buildings are arranged in a grid-like pattern. A north arrow is shown to the left of the site plan. The site plan also shows a 'Parkhaus' (parking garage) and 'Schiessstraße'.

Erfassungsart: Planübernahme
 Lagebezug: Lokales Koordinatensystem
 Höhenbezug: kein


Planbezeichnung / Maßstab
BESTANDSPLAN 1:100

Projektion / Lokalität
GRUNDRISS 1. OBERGESCHOSS

01/2020

01/2020
01/2020

01/2020

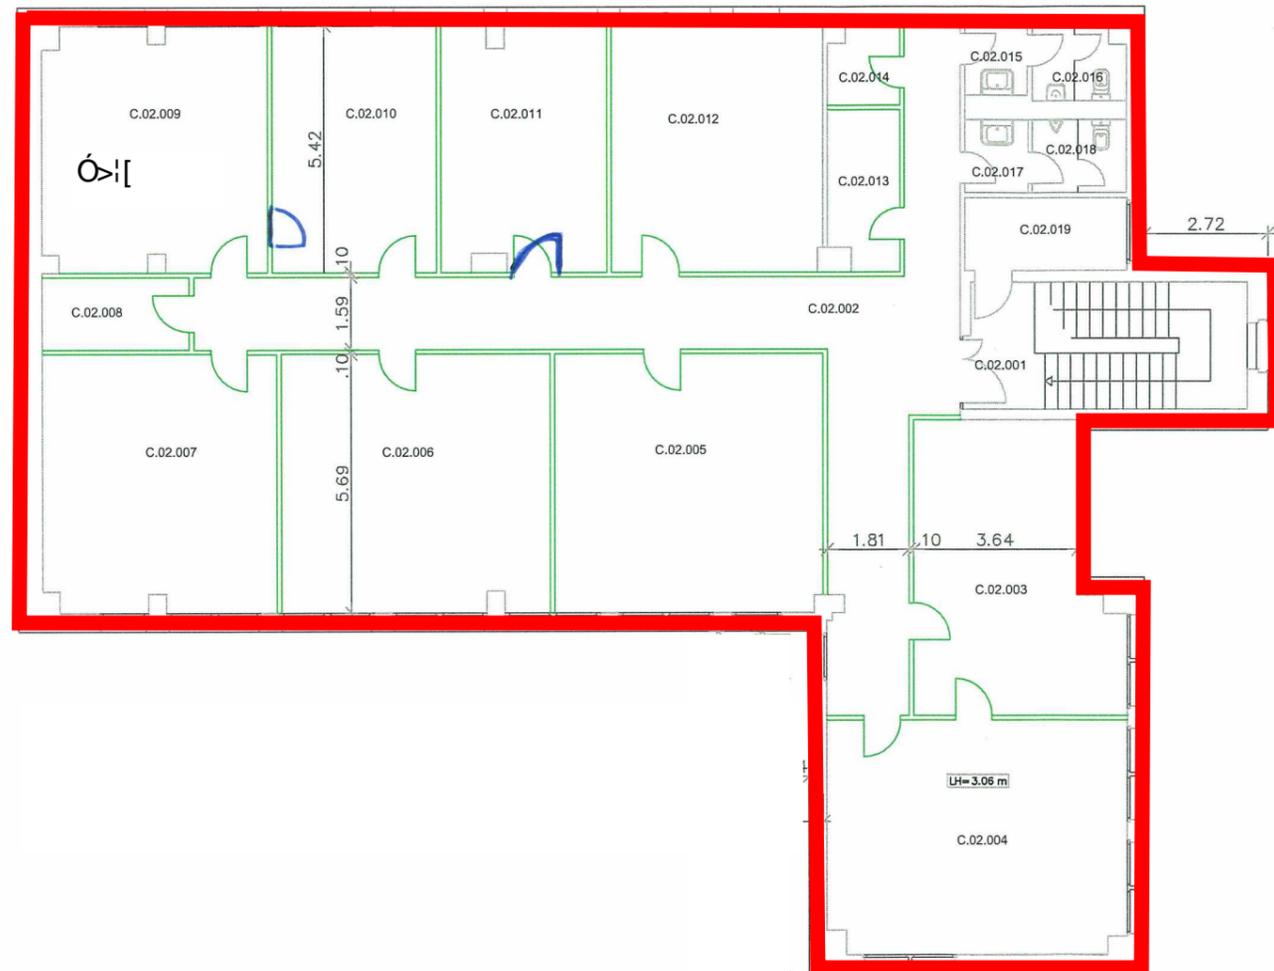

Projekt
IBB: 26000996
Lager- und Bürogebäude C
Schiesstraße 58
40549 Düsseldorf

Erfassungsart: Planübernahme
Lagebezug: Lokales Koordinatensystem
Höhenbezug: kein

Planbezeichnung / Maßstab
BESTANDSPLAN 1:100

Projektion / Lokalität
GRUNDRISS 2. OBERGESCHOSS

GRUNDRISS Bauteil C-2.0G
M. 1:100