


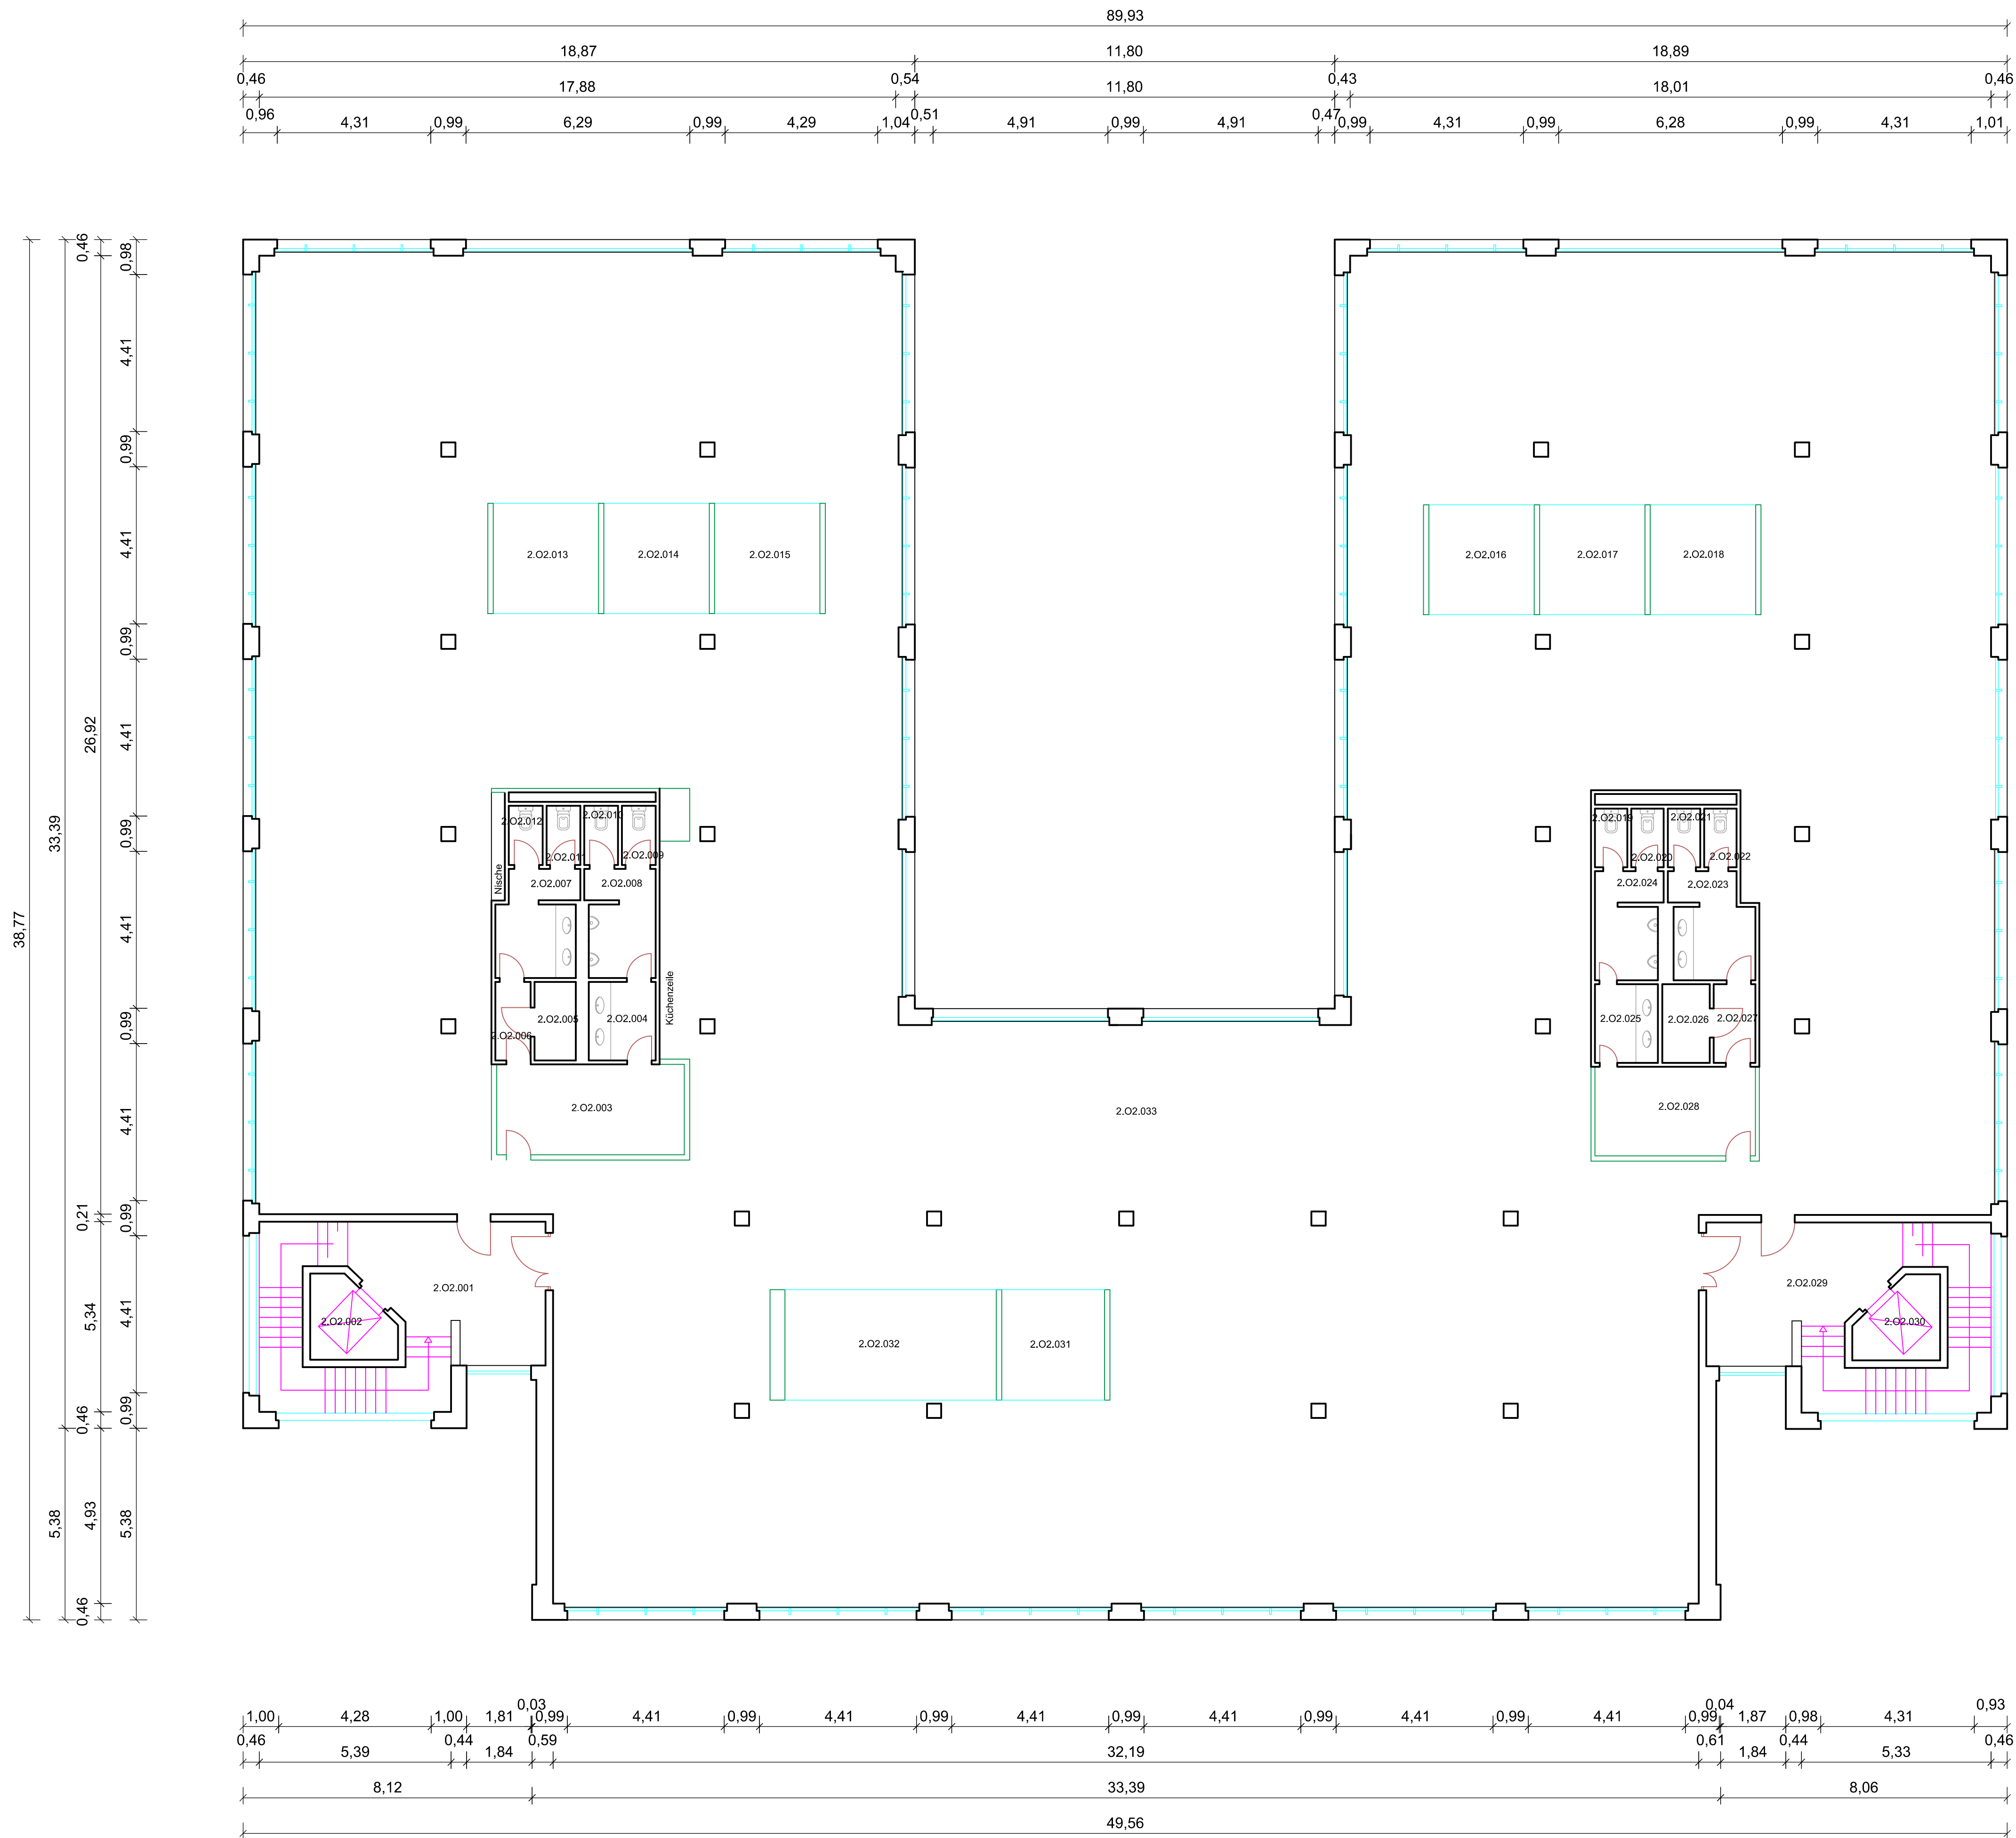

Planstand

.....

.....

.....

B

A

0 30.11.2016 Planbearbeitung des örtlichen Aufmaß vom 25.09.2015

Bauherr

Aurelis Real Estate GmbH & Co. KG
Region West
Zum Portsmouthplatz 6 (Hbf, Südseite)
47051 Duisburg
Tel. 0203 709028-42
Fax. 0203 709028-49
Internet: www.aurelis-real-estate.de

Projekt

IBB: 25000998
Bürogebäude Haus 2
Industriestraße 161 a-i
50999 Köln


Erfassungsart: örtliches Aufmaß
Lagebezug: Lokales Koordinatensystem
Höhenbezug: kein

Planbezeichnung / Maßstab

BESTANDSPLAN 1:100

Projektion / Lokalität

GRUNDRISS 2. OBERGESCHOSS

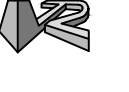 **IngenieurTeam2**
Ingenieurgesellschaft mbH

Architektur-Vermessung
und Informationssysteme
für das Halten und Entwickeln
von Immobilien

Am Getreidespeicher 9
D-53359 Rheinbach (Bonn)
Tel. +49 (0) 2226 / 90 61-0
Mail@IngenieurTeam2.com
www.IngenieurTeam2.com

Dipl.-Ing. Ralph Heiliger

Datum: 30.11.2016
Index: -

Zeichen F380
Format: 85,0 cm x 60,0 cm