



Plansand
.....
.....
B
A
0 02.01.2017 Planübernahme von Bestandsplänen vom 7.12.1991
Aufmaß Büroflächen Ebene -1 und 00 vom 29.11.2016

Bauherr
Aurelis Real Estate GmbH & Co. KG
Region West
Zum Portsmouthplatz 6 (Hbf. Südseite)
47051 Duisburg
Tel. 0203 709028-42
Fax. 0203 709028-49
Internet: www.aurelis-real-estate.de

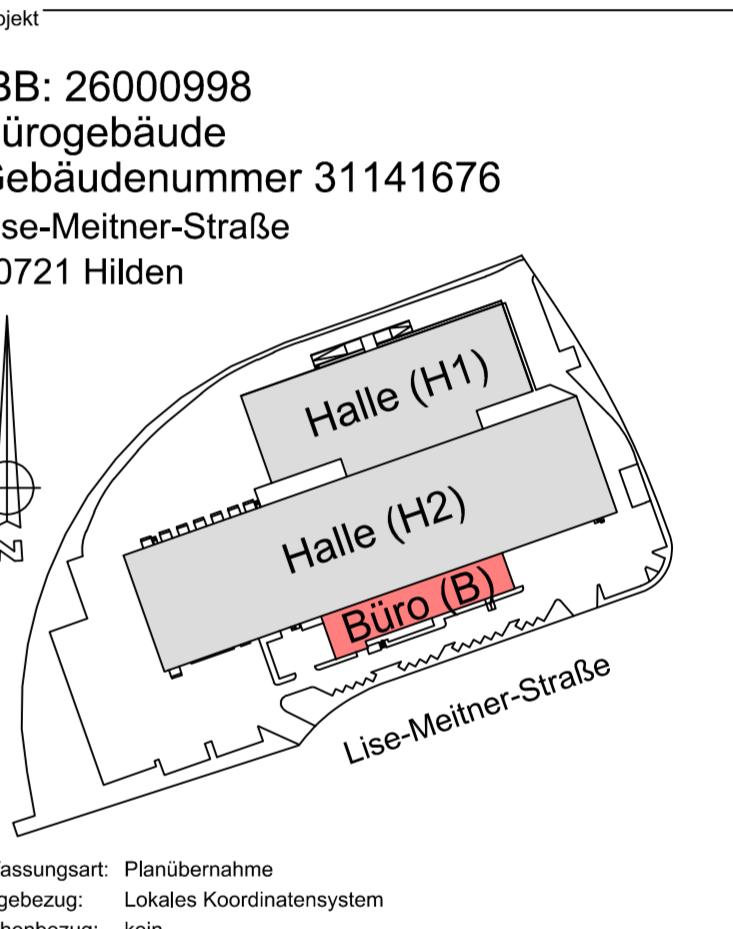

Planbezeichnung / Maßstab
BESTANDSPLAN 1:100
Projektion / Lokalität
GRUNDRISS 1. OBERGESCHOSS

IngenieurTeam2
Ingenieurgesellschaft mbH
Architektur-Vermessung
und Informationssysteme
für das Halten und Entwickeln
von Immobilien
Am Getreidespeicher 9
D-53359 Rheinbach (Bonn)
Tel. +49 (0) 2226 / 90 61-0
Mail: IngenieurTeam2.com
Dipl.-Ing. Ralph Heiliger
www.IngenieurTeam2.com
Datum: 02.01.2017
Zeichen: F380
Index: -
Format: 85,0 cm x 36,0 cm

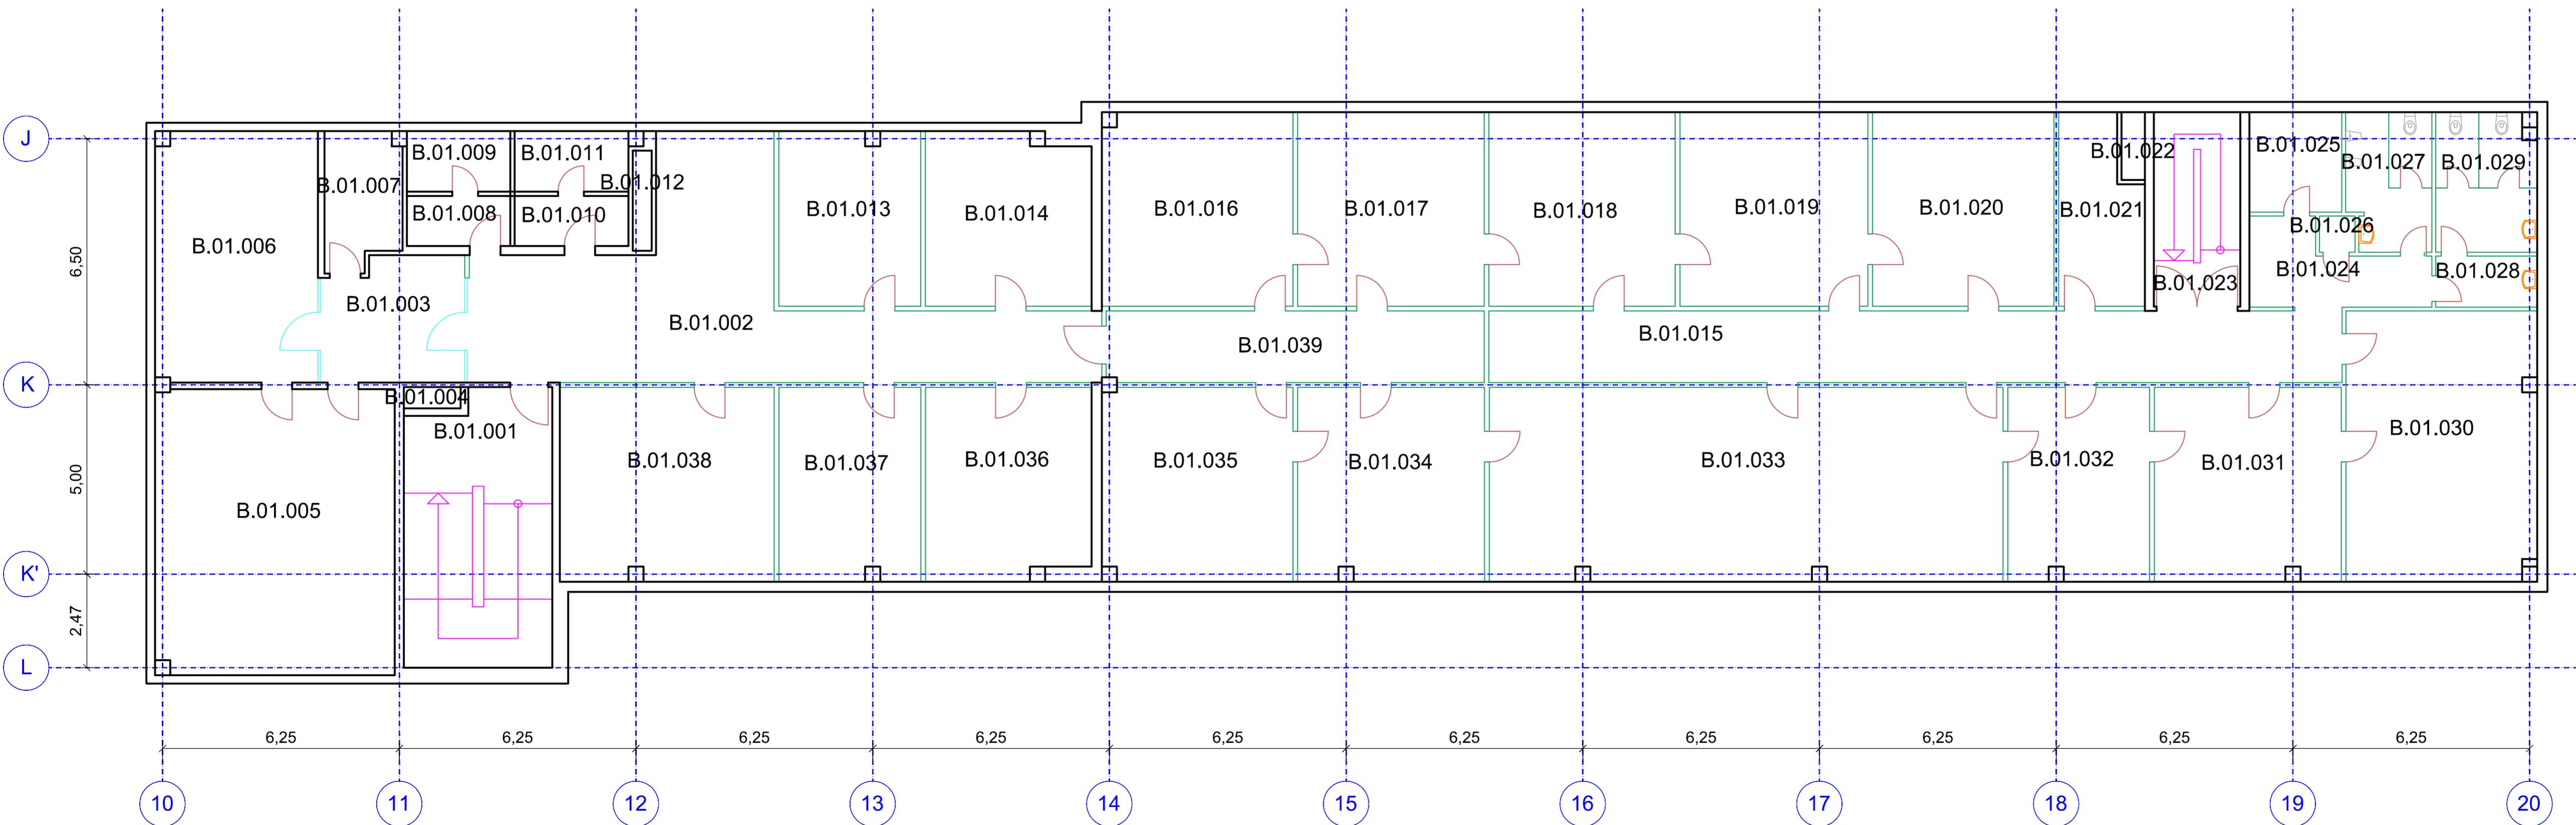

Übernahme von Bestandsplänen vom 7.12.1991
maß Büroflächen Ebene -1 und 00 vom 29.11.2016

Estate GmbH & Co. KG

A hand-drawn map of a building complex. The main building is a large L-shaped structure. Inside, two rectangular rooms are labeled "Halle (H1)" and "Halle (H2)". A smaller room at the bottom is labeled "Büro (B)" and is highlighted with a red border. The street in front of the building is labeled "Lise-Meitner-Straße".

Maßstab _____

PLAN 1:100

SS EBENE 02

IngenieurTeam2
Gesellschaft mbH

Architektur-Vermessung
und Informationssysteme
für das Halten und Entwickeln
von Immobilien

Am Getreidespeicher 9
D-53359 Rheinbach (Bonn)

Tel. +49 (0) 2226 / 90 61-0
Mail@IngenieurTeam2.com

g. Ralph Heiliger

www.IngenieurTeam2.com

: 02.01.2017

-

Zeichen F380

Format: 85,0 cm x 36,0 cm

