


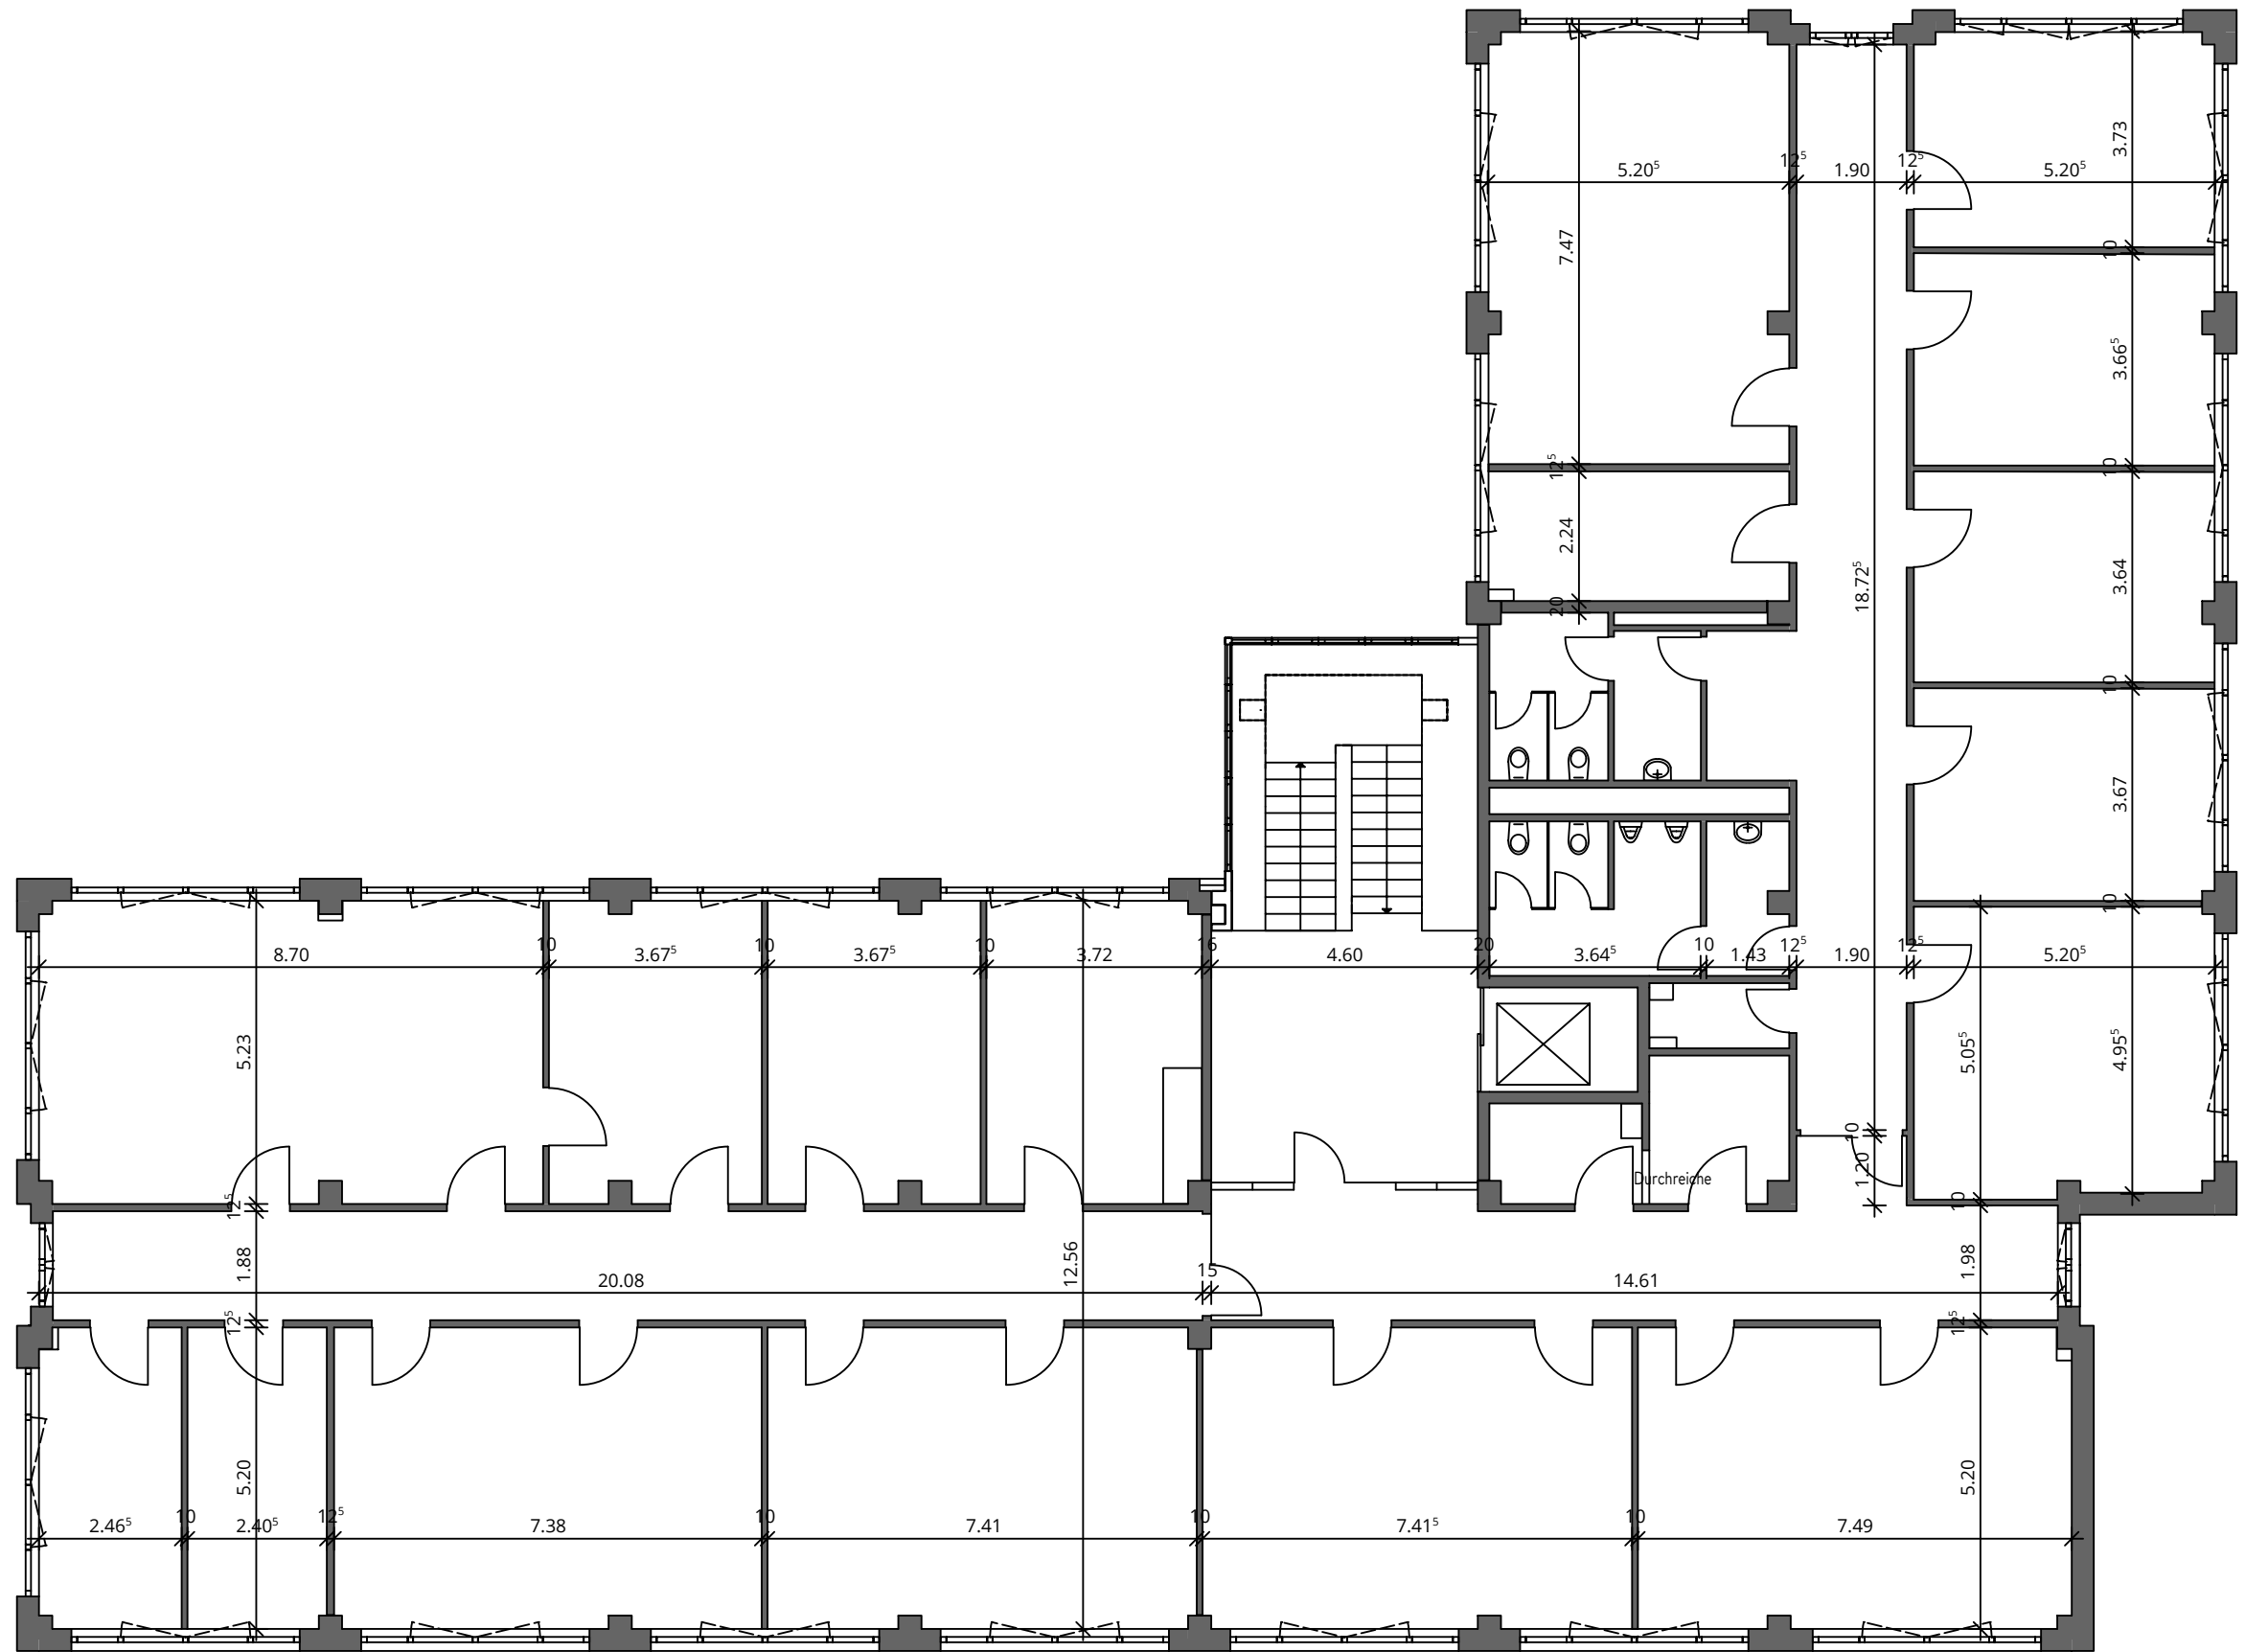

Unterschrift: Dipl. Ing. Architekt Torger Hinrichsen Liecker Straße 54 Tel. 02452 6818304 mail@architektor.de Architekt:	Unterschrift: Swiss Life KVG mbH hdl. f. Sondervermögen BLIG I 516 Darmstädter Landstraße 125 60598 Frankfurt Bauherr:	Phase: Bestandspläne Gewerbepark Mathias-Brüggen-Straße Mathias-Brüggen-Straße 170 50829 Köln Bauvorhaben:	Zeichnung: 3. Obergeschoss	
			Massstab: M 1 : 100	Datum: 07.04.2025
			Projektnummer: 025-002	Index: 05.05.2025
			Format: DIN A4	Plannummer: B.PL. 01