


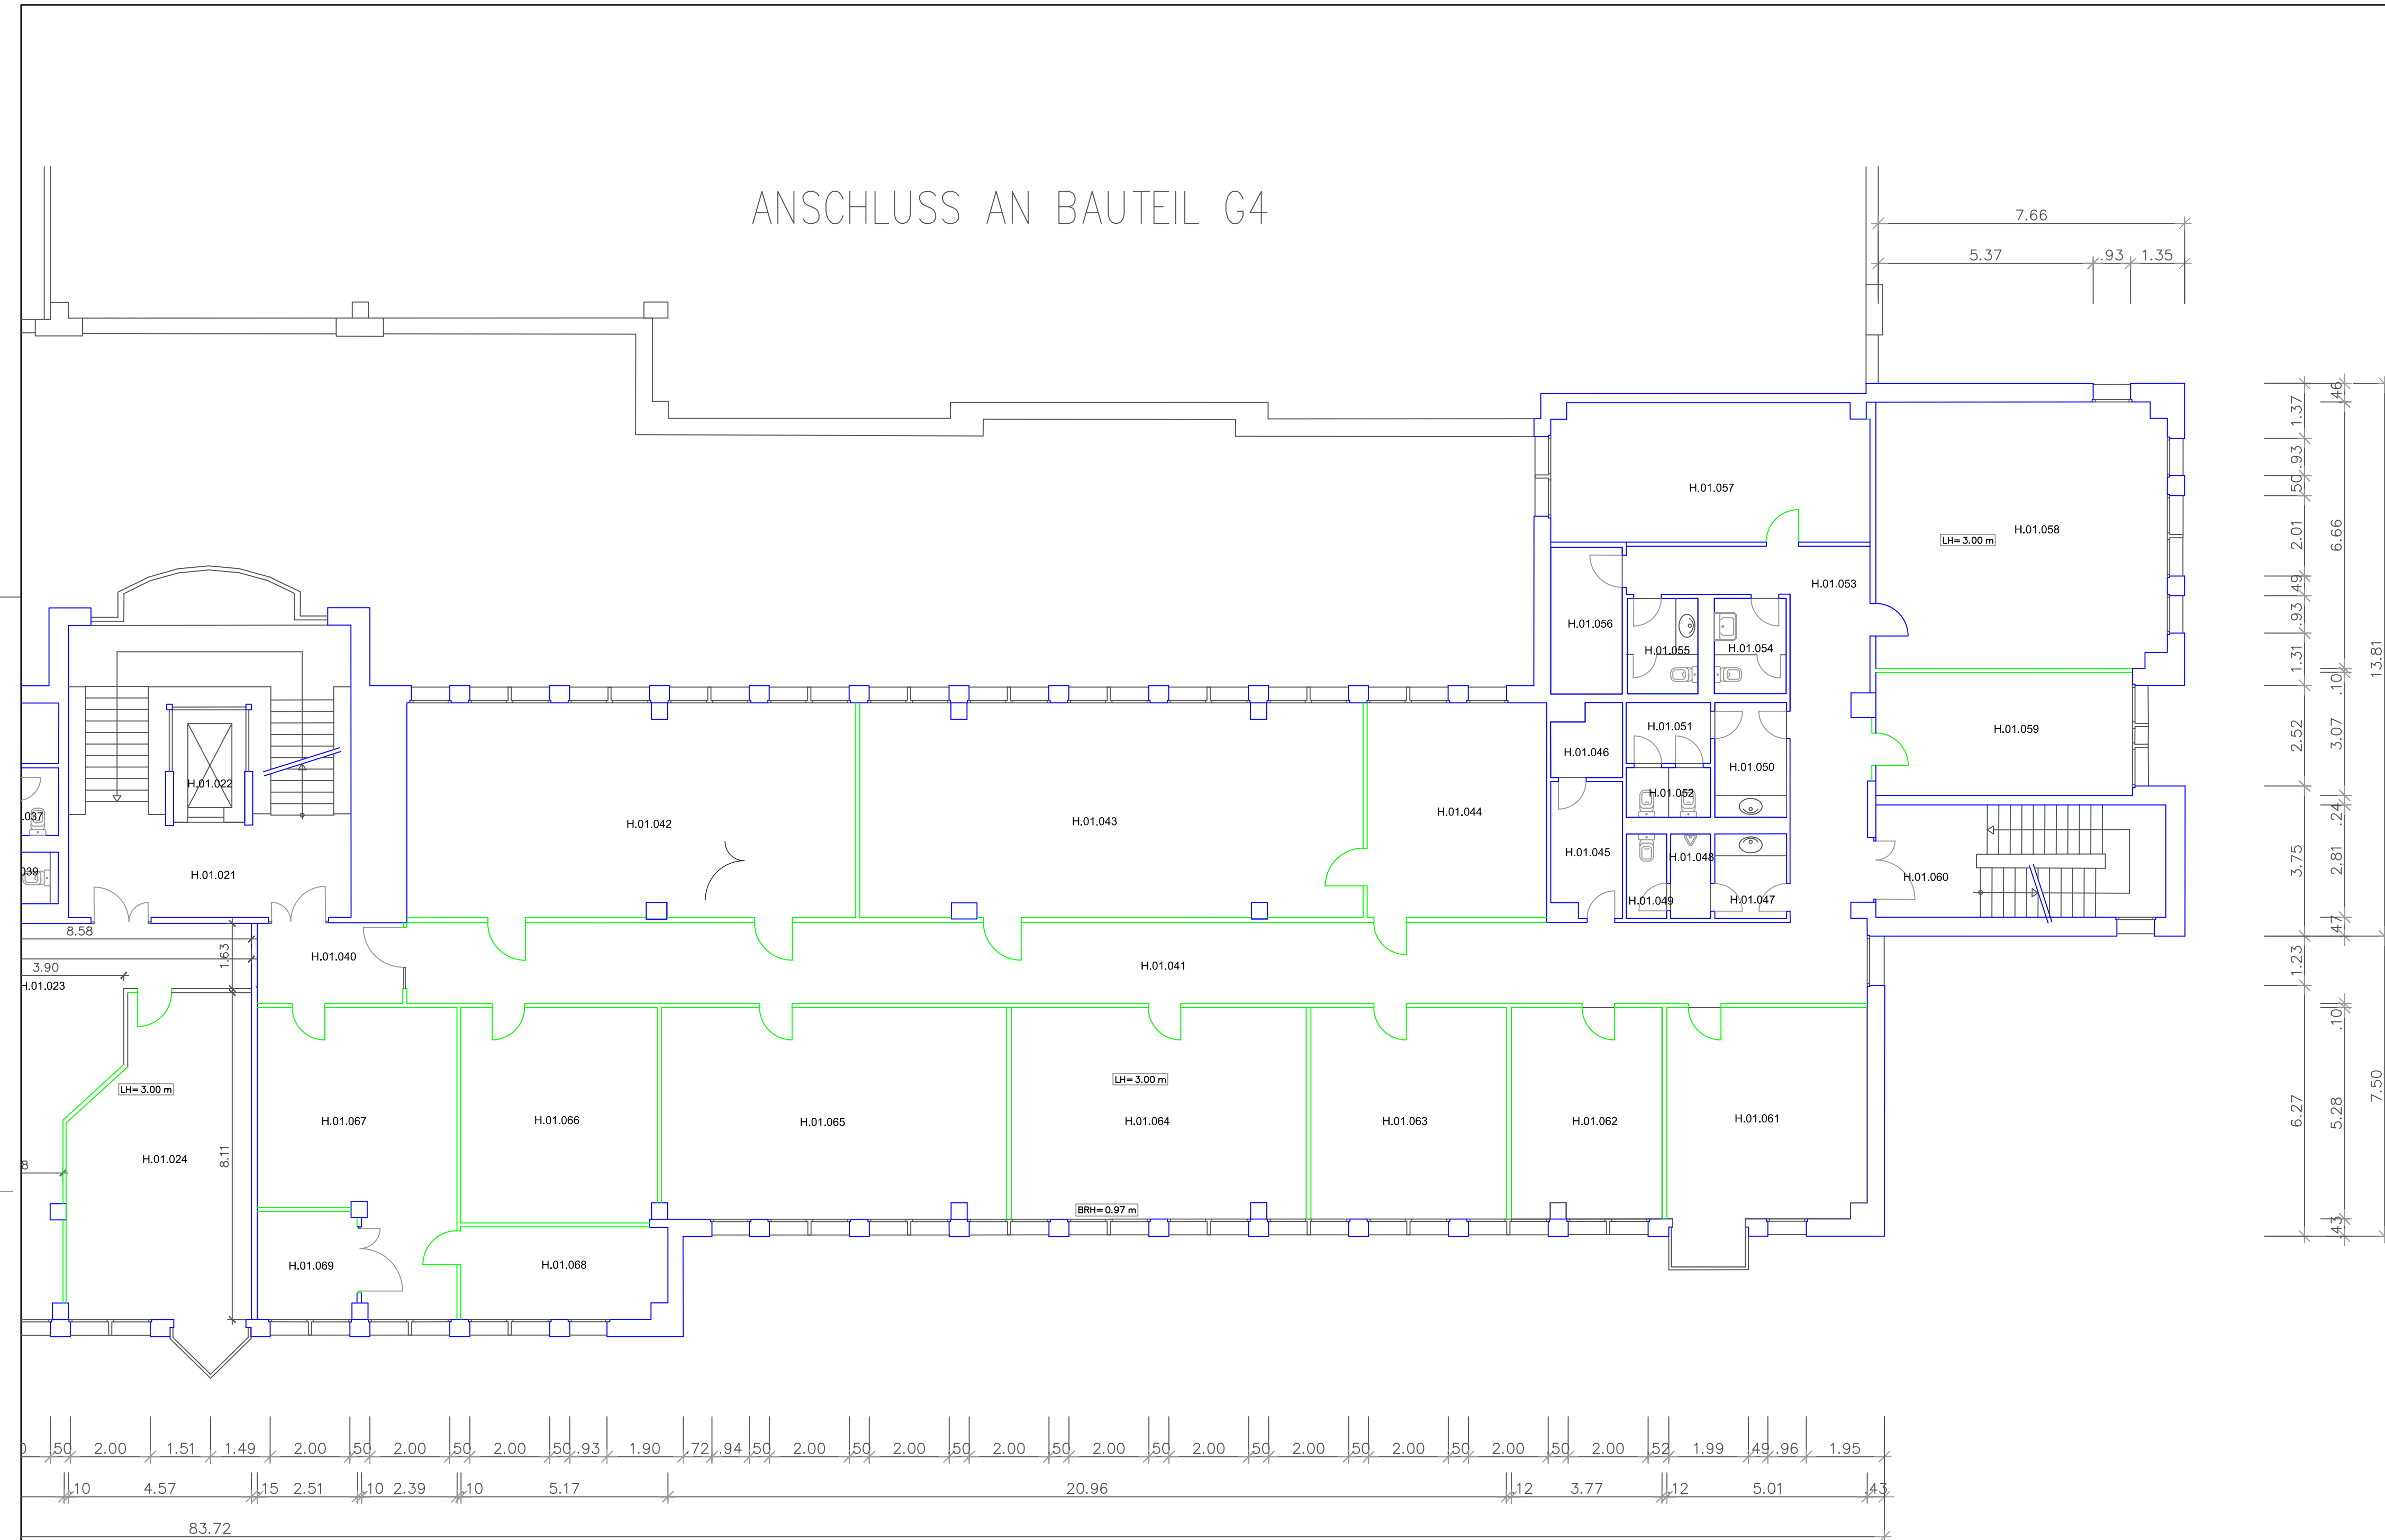

GRUNDRISS Bauteil H—1.OG Rechts

Planstand

.....
.....
.....
B
A
0 18.08.2016 Planübernahme von kdp Objekteinrichtungen
letzte Änderung vom 09.06.16

Bauherr

Aurelis Real Estate GmbH & Co. KG
Region West
Zum Portsmouthplatz 6 (Hbf, Südseite)
47051 Duisburg
Tel. 0203 709028-42
Fax. 0203 709028-49
Internet: www.aurelis-real-estate.de

Projekt

IBB: 26000996
Bürogebäude Bauteil H
Schiebsstraße 66, 68, 70
40549 Düsseldorf

Erfassungsart: Planübernahme
Lagebezug: Lokales Koordinatensystem
Höhenbezug: kein

Planbezeichnung / Maßstab

BESTANDSPLAN 1:100

Projektion / Lokalität

GRUNDRISS 1. OBERGESCHOSS

IngenieurTeam2
Ingenieurgesellschaft mbH

Architektur-Vermessung
und Informationssysteme
für das Halten und Entwickeln
von Immobilien

Am Getreidespeicher 9
D-53359 Rheinbach (Bonn)
Tel. +49 (0) 2226 / 90 61-0
Mail@IngenieurTeam2.com
www.IngenieurTeam2.com

Dipl.-Ing. Ralph Heiliger

Datum: 18.08.2016
Index: -

Zeichen F380
Format: 80,0 cm x 45,0 cm